

基準点成果表

(AREA 9)

節点 NO.001-1

|   |                |      |            |
|---|----------------|------|------------|
|   | ° / "          |      | m          |
| B | 35 31 21.0441  | X    | -52869.865 |
| L | 139 21 25.6151 | Y    | -43190.757 |
| N | 0 16 36.1      | H    | 45.849     |
|   |                | 柱石長  |            |
|   |                | 縮尺係数 | 0.999923   |

| 視準点の名称    |     | 平均方向角                |                | 距　　離         |     | 備　　考 |
|-----------|-----|----------------------|----------------|--------------|-----|------|
| NO. 001-2 |     | ° / ″<br>140 21 41.3 |                | m<br>115.998 |     |      |
| NO. 001   |     | 326 24 45.3          |                | 194.752      |     |      |
| 埋標型式      | 地　上 | <del>地　中</del>       | <del>屋　上</del> | 標識番号         | 金属標 |      |

「この測量成果は、国土地理院長の助言を受けて得たものである。  
(助言番号)令7関公第263号」  
旧成果調製年月日：平成24年3月27日  
標高補正年月日：令和7年9月22日  
標高補正の方法：PatchJGD(標高版)三角点標高補正用による標高補正(Ver. 1.0.1、  
hyokorevTR\_jgd2024\_h.Par Ver. 1.0.0)

3 級 基 準 点 の 記

世界測地系(測地成果2024)

|                    |              |   |  |                |  |          |  |
|--------------------|--------------|---|--|----------------|--|----------|--|
| 点 名                | 節点 NO. 001-1 | 1/5万図名   |  | 1/25, 000図名    |  |          |  |
|                    |              | 八王子   |  | 上 溝            |  |          |  |
| 所 在 地              |              | 神奈川県厚木市上依知2931番地先   |  |                |  |          |  |
| 所 有 者              |              | 厚木市   |  |                |  |          |  |
| 測標の種類              |              | 三脚 (1.500m)   |  | 埋 設 法          |  | 金属標 (地上) |  |
| 埋 標                |              | 平成16年6月29日   |  | 埋 設 者          |  | 萩原賢二     |  |
| 観 測                |              | 平成16年8月2日   |  | 観 測 者          |  | 服部義和     |  |
| 基 準 点 成 果 表        |              |   |  |                |  |          |  |
| ° / ″              |              | m   |  | 縮尺係数= 0.999923 |  |          |  |
| B = 35 31 21.0441  |              | X = -52869.865   |  |                |  |          |  |
| L = 139 21 25.6151 |              | Y = -43190.757   |  |                |  |          |  |
| 標高 = 45.849m       |              | 座標系 = 9系   |  |                |  |          |  |
| 備 考                |              | 「この測量成果は、国土地理院長の助言を受けて得たものである。(助言番号)令7関公第263号」<br>標高補正年月日：令和7年9月22日<br>標高補正の方法：PatchJGD(標高版)三角点標高補正用による標高補正(Ver. 1.0.1、hyokorevTR_jgd2024_h.Par Ver. 1.0.0) |  |                |  |          |  |
| 案 内 図 縮尺 1:25000   |              |   |  | 略 図            |  |          |  |
|                    |              |   |  |                |  |          |  |
| 写 真                |              |   |  |                |  |          |  |
| 遠 景                |              |   |  | 近 景            |  |          |  |
|                    |              |   |  |                |  |          |  |

基準点成果表

(AREA 9)

節点 NO.001-2

|                  |       |               |   |
|------------------|-------|---------------|---|
|                  | ° / " |               | m |
| B 35 31 18.1573  |       | X -52959.186  |   |
| L 139 21 28.5692 |       | Y -43116.763  |   |
| N 0 16 34.4      |       | H 45.621      |   |
|                  |       | 柱石長           |   |
|                  |       | 縮尺係数 0.999923 |   |

| 視準点の名称    |     | 平均方向角                 |                | 距　　離          |     | 備　　考 |
|-----------|-----|-----------------------|----------------|---------------|-----|------|
| NO. 002   |     | ° / ″<br>123 15 53. 6 |                | m<br>173. 999 |     |      |
| NO. 001-1 |     | 320 21 41. 3          |                | 115. 998      |     |      |
| 埋標型式      | 地　上 | <del>地　中</del>        | <del>屋　上</del> | 標識番号          | 金属標 |      |

「この測量成果は、国土地理院長の助言を受けて得たものである。  
(助言番号)令7関公第263号」  
旧成果調製年月日：平成24年3月27日  
標高補正年月日：令和7年9月22日  
標高補正の方法：PatchJGD(標高版)三角点標高補正用による標高補正(Ver. 1.0.1、  
hyokorevTR\_jgd2024\_h.Par Ver. 1.0.0)

3 級 基 準 点 の 記

世界測地系(測地成果2024)

|                    |   |                |          |                 |
|--------------------|---|----------------|----------|-----------------|
| 点 名                | 節点 NO.001-2   |                | 1/5万図名   | 1/25,000図名      |
|                    |   |                | 八王子      | 上 溝             |
| 所 在 地              | 神奈川県厚木市上依知2935番地先   |                |          |                 |
| 所 有 者              | 厚木市   |                |          |                 |
| 測標の種類              | 三脚 (1.500m)   | 埋 設 法          | 金属標 (地上) |                 |
| 埋 標                | 平成16年6月29日   | 埋 設 者          | 萩原賢二     |                 |
| 観 測                | 平成16年8月2日   | 観 測 者          | 服部義和     |                 |
| 基 準 点 成 果 表        |   |                |          |                 |
| ° / "              |   | m              |          | 縮尺係数 = 0.999923 |
| B = 35 31 18.1573  |   | X = -52959.186 |          |                 |
| L = 139 21 28.5692 |   | Y = -43116.763 |          |                 |
| 標高 = 45.621m       |   | 座標系 = 9系       |          |                 |
| 備 考                | 「この測量成果は、国土地理院長の助言を受けて得たものである。(助言番号)令7関公第263号」<br>標高補正年月日：令和7年9月22日<br>標高補正の方法：PatchJGD(標高版)三角点標高補正用による標高補正(Ver. 1.0.1、hyokorevTR_jgd2024_h.Par Ver. 1.0.0) |                |          |                 |
| 案 内 図 縮尺 1:25000   |   |                | 略 図      |                 |
|                    |   |                |          |                 |
| 写 真                |   |                |          |                 |
| 遠 景                |   |                | 近 景      |                 |
|                    |   |                |          |                 |

基準点成果表

(AREA 9)

節点 NO. 003-1

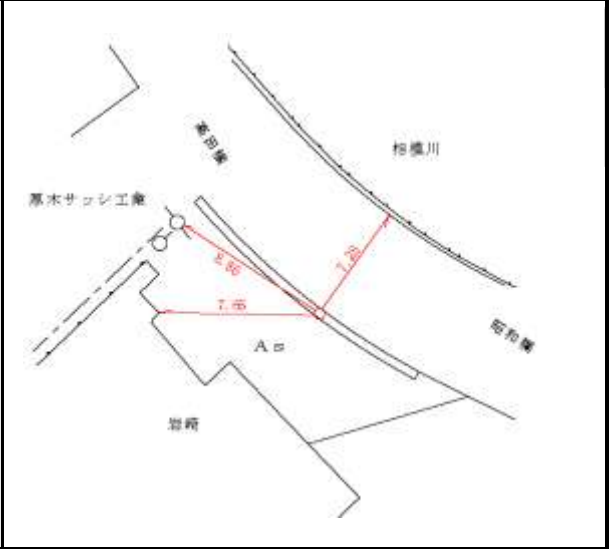
|                  |       |            |  |
|------------------|-------|------------|--|
|                  | ° / " | m          |  |
| B 35 31 7.8797   | X     | -53277.952 |  |
| L 139 21 45.4816 | Y     | -42692.189 |  |
| N 0 16 24.5      | H     | 44.776     |  |
|                  | 柱石長   |            |  |
|                  | 縮尺係数  | 0.999922   |  |

| 視準点の名称    |     | 平均方向角          |                | 距　　離    |     | 備　　考 |
|-----------|-----|----------------|----------------|---------|-----|------|
| NO. 003-2 |     | °　'　"          |                | m       |     |      |
| NO. 003   |     | 104 15 17.3    |                | 139.443 |     |      |
|           |     | 320 23 5.7     |                | 166.485 |     |      |
| 埋標型式      | 地　上 | <del>地　中</del> | <del>屋　上</del> | 標識番号    | 金属標 |      |

「この測量成果は、国土地理院長の助言を受けて得たものである。  
(助言番号)令7関公第263号」  
旧成果調製年月日：平成24年3月27日  
標高補正年月日：令和7年9月22日  
標高補正の方法：PatchJGD(標高版)三角点標高補正用による標高補正(Ver. 1.0.1、  
hyokorevTR\_jgd2024\_h.Par Ver. 1.0.0)

3 級 基 準 点 の 記

世界測地系(測地成果2024)

|                                                                                     |   |                |                                                                                      |                 |
|-------------------------------------------------------------------------------------|---|----------------|--------------------------------------------------------------------------------------|-----------------|
| 点 名                                                                                 | 節点 NO.003-1   |                | 1/5万図名                                                                               | 1/25,000図名      |
|                                                                                     |   |                | 八王子                                                                                  | 上 溝             |
| 所 在 地                                                                               | 神奈川県厚木市上依知212番地先   |                |                                                                                      |                 |
| 所 有 者                                                                               | 厚木市   |                |                                                                                      |                 |
| 測標の種類                                                                               | 三脚 (1.500m)   | 埋 設 法          | 金属標 (地上)                                                                             |                 |
| 埋 標                                                                                 | 平成16年6月29日   | 埋 設 者          | 萩原賢二                                                                                 |                 |
| 観 測                                                                                 | 平成16年8月2日   | 観 測 者          | 服部義和                                                                                 |                 |
| 基 準 点 成 果 表                                                                         |   |                |                                                                                      |                 |
| ° / "                                                                               |   | m              |                                                                                      | 縮尺係数 = 0.999922 |
| B = 35 31 7.8797                                                                    |   | X = -53277.952 |                                                                                      |                 |
| L = 139 21 45.4816                                                                  |   | Y = -42692.189 |                                                                                      |                 |
| 標高 = 44.776m                                                                        |   | 座標系 = 9系       |                                                                                      |                 |
| 備 考                                                                                 | 「この測量成果は、国土地理院長の助言を受けて得たものである。(助言番号)令7関公第263号」<br>標高補正年月日：令和7年9月22日<br>標高補正の方法：PatchJGD(標高版)三角点標高補正用による標高補正(Ver. 1.0.1、hyokorevTR_jgd2024_h.Par Ver. 1.0.0) |                |                                                                                      |                 |
| 案 内 図 縮尺 1:25000                                                                    |   |                | 略 図                                                                                  |                 |
|   |   |                |   |                 |
| 写 真                                                                                 |   |                |                                                                                      |                 |
| 遠 景                                                                                 |   |                | 近 景                                                                                  |                 |
|  |   |                |  |                 |

基準点成果表

(AREA 9)

節点 NO.003-2

|   |                |   |      |            |
|---|----------------|---|------|------------|
|   | ° / "          | m |      |            |
| B | 35 31 6.7866   |   | X    | -53312.285 |
| L | 139 21 50.8518 |   | Y    | -42557.050 |
| N | 0 16 21.4      |   | H    | 44.042     |
|   |                |   | 柱石長  |            |
|   |                |   | 縮尺係数 | 0.999922   |

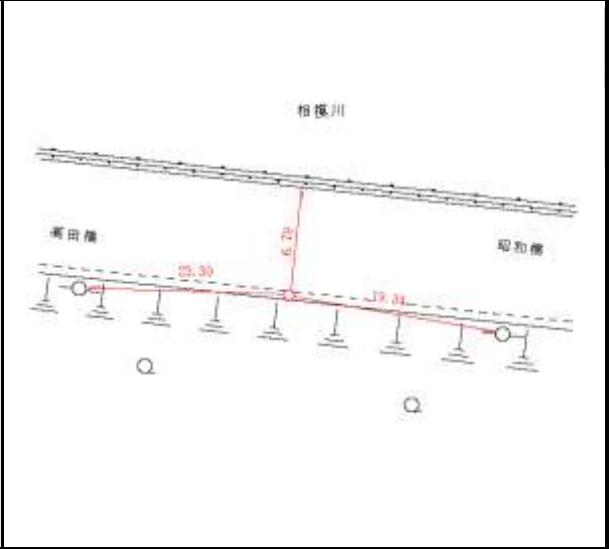
| 視準点の名称                  |    | 平均方向角         | 距離            | 備考   |     |
|-------------------------|----|---------------|---------------|------|-----|
| ② NO.02<br><br>NO.003-1 |    | ° / "         | m             |      |     |
|                         |    | 99 2 18.1     | 218.368       |      |     |
|                         |    | 284 15 17.3   | 139.443       |      |     |
| 埋標型式                    | 地上 | <del>地中</del> | <del>屋上</del> | 標識番号 | 金属標 |

「この測量成果は、国土地理院長の助言を受けて得たものである。  
(助言番号)令7関公第263号」  
旧成果調製年月日：平成24年3月27日  
標高補正年月日：令和7年9月22日  
標高補正の方法：PatchJGD(標高版)三角点標高補正用による標高補正(Ver. 1.0.1、  
hyokorevTR\_jgd2024\_h.Par Ver. 1.0.0)



3 級 基 準 点 の 記

世界測地系(測地成果2024)

|                                                                                     |   |                |                                                                                      |                 |
|-------------------------------------------------------------------------------------|---|----------------|--------------------------------------------------------------------------------------|-----------------|
| 点 名                                                                                 | 節点 NO.003-2   |                | 1/5万図名                                                                               | 1/25,000図名      |
|                                                                                     |   |                | 八王子                                                                                  | 上 溝             |
| 所 在 地                                                                               | 神奈川県厚木市上依知6番地先   |                |                                                                                      |                 |
| 所 有 者                                                                               | 厚木市   |                |                                                                                      |                 |
| 測標の種類                                                                               | 三脚 (1.500m)   | 埋 設 法          | 金属標 (地上)                                                                             |                 |
| 埋 標                                                                                 | 平成16年6月29日   | 埋 設 者          | 萩原賢二                                                                                 |                 |
| 観 測                                                                                 | 平成16年8月2日   | 観 測 者          | 服部義和                                                                                 |                 |
| 基 準 点 成 果 表                                                                         |   |                |                                                                                      |                 |
| ° / "                                                                               |   | m              |                                                                                      | 縮尺係数 = 0.999922 |
| B = 35 31 6.7866                                                                    |   | X = -53312.285 |                                                                                      |                 |
| L = 139 21 50.8518                                                                  |   | Y = -42557.050 |                                                                                      |                 |
| 標高 = 44.042m                                                                        |   | 座標系 = 9系       |                                                                                      |                 |
| 備 考                                                                                 | 「この測量成果は、国土地理院長の助言を受けて得たものである。(助言番号)令7関公第263号」<br>標高補正年月日：令和7年9月22日<br>標高補正の方法：PatchJGD(標高版)三角点標高補正用による標高補正(Ver. 1.0.1、hyokorevTR_jgd2024_h.Par Ver. 1.0.0) |                |                                                                                      |                 |
| 案 内 図 縮尺 1:25000                                                                    |   |                | 略 図                                                                                  |                 |
|   |   |                |   |                 |
| 写 真                                                                                 |   |                |                                                                                      |                 |
| 遠 景                                                                                 |   |                | 近 景                                                                                  |                 |
|  |   |                |  |                 |



基準点成果表

(AREA 9)

節点 NO. 005-1

|   |                |   |              |
|---|----------------|---|--------------|
|   | ° ' "          |   | m            |
| B | 35 31 04.2494  | X | - 53 387.424 |
| L | 139 21 25.6154 | Y | - 43 193.247 |
| N | 0 16 36.0      | H | 72.786       |

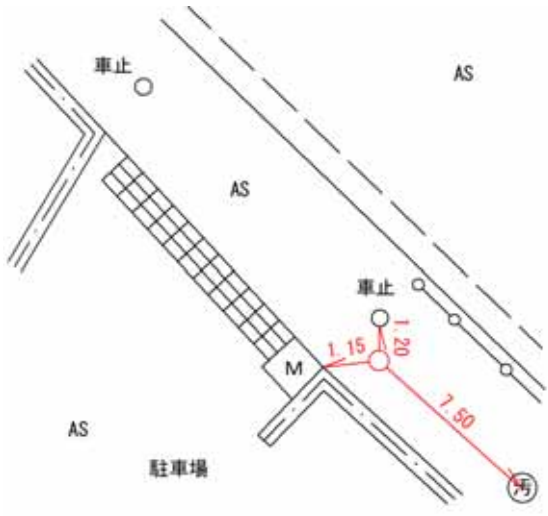
柱石長  
縮尺係数 0.999923

| 視準点の名称    |    | 平均方向角       |    | 距　　離    |           | 備　　考 |
|-----------|----|-------------|----|---------|-----------|------|
| ③　NO. 006 |    | 101 51 52.2 |    | 129.705 |           |      |
| ③　NO. 005 |    | 318 53 56.8 |    | 183.084 |           |      |
| 埋標型式      | 地上 | 地中          | 屋上 | 標識番号    | 標石<br>金属標 |      |

「この測量成果は、国土地理院長の助言を受けて得たものである。  
(助言番号) 令7関公第263号」  
旧成果調製年月日：令和5年12月18日  
標高補正年月日：令和7年9月22日  
標高補正の方法：PatchJGD(標高版) 三角点標高補正用による標高補正(Ver. 1.0.1、  
hyokorevTR\_jgd2024\_h.Par Ver. 1.0.0)

3 級 基 準 点 の 記

世界測地系（測地成果2024）

|                                                                                     |              |   |  |                                                                                      |  |                |  |
|-------------------------------------------------------------------------------------|--------------|---|--|--------------------------------------------------------------------------------------|--|----------------|--|
| 点 名                                                                                 | 節点 NO. 005-1 | 1/5万図名   |  | 1/25,000図名                                                                           |  |                |  |
|                                                                                     |              | 八 王 子   |  | 上 溝                                                                                  |  |                |  |
| 所 在 地                                                                               |              | 神奈川県厚木市上依知914-4番地先   |  |                                                                                      |  |                |  |
| 所 有 者                                                                               |              | 厚木市   |  |                                                                                      |  |                |  |
| 測標の種類                                                                               |              | 三脚 (1.500m)   |  | 埋 設 法                                                                                |  | 金属標 (地上)       |  |
| 埋 標                                                                                 |              | 令和 5年12月 7日   |  | 埋 設 者                                                                                |  | 北 村 和 行        |  |
| 観 測                                                                                 |              | 令和 5年12月18日   |  | 観 測 者                                                                                |  | 萩 原 理          |  |
| 基 準 点 成 果 表                                                                         |              |   |  |                                                                                      |  |                |  |
| ° / ″<br>B= 35 31 04.2494<br>L= 139 21 25.6154<br>標高= 72.786 m                      |              |   |  | m<br>X = -53387.424<br>Y = -43193.247<br>座標系= 9系                                     |  | 縮尺係数= 0.999923 |  |
| 備 考                                                                                 |              | 「この測量成果は、国土地理院長の助言を受けて得たものである。(助言番号)令7関公第263号」<br>標高補正年月日：令和7年9月22日<br>標高補正の方法：PatchJGD(標高版)三角点標高補正用による標高補正(Ver. 1.0.1、hyoukorevTR_jgd2024_h.Par Ver. 1.0.0) |  |                                                                                      |  |                |  |
| 案 内 図 縮尺 1：25000                                                                    |              |   |  | 略 図                                                                                  |  |                |  |
|  |              |   |  |  |  |                |  |
| 写 真                                                                                 |              |   |  |                                                                                      |  |                |  |
| 遠 景                                                                                 |              |   |  | 近 景                                                                                  |  |                |  |
|  |              |   |  |  |  |                |  |

基準点成果表

(AREA 9)

節点 NO. 011-1

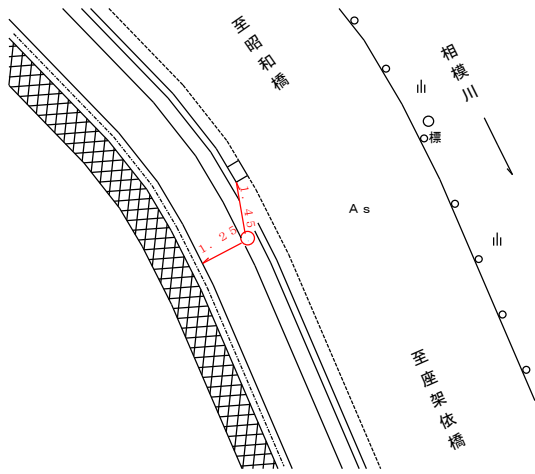
|   |                |      |            |
|---|----------------|------|------------|
|   | ° / "          |      | m          |
| B | 35 30 59.7439  | X    | -53532.365 |
| L | 139 22 16.4806 | Y    | -41912.362 |
| N | 0 16 6.4       | H    | 42.782     |
|   |                | 柱石長  |            |
|   |                | 縮尺係数 | 0.999922   |

| 視準点の名称    |     | 平均方向角                |                | 距　　離         |     | 備　　考 |
|-----------|-----|----------------------|----------------|--------------|-----|------|
| NO. 011-2 |     | ° / ″<br>133 15 18.3 |                | m<br>143.662 |     |      |
| NO. 011   |     | 301 13 8.1           |                | 98.478       |     |      |
| 埋標型式      | 地　上 | <del>地　中</del>       | <del>屋　上</del> | 標識番号         | 金属標 |      |

「この測量成果は、国土地理院長の助言を受けて得たものである。  
(助言番号)令7関公第263号」  
旧成果調製年月日：平成24年3月27日  
標高補正年月日：令和7年9月22日  
標高補正の方法：PatchJGD(標高版)三角点標高補正用による標高補正(Ver. 1.0.1、  
hyokorevTR\_jgd2024\_h.Par Ver. 1.0.0)

3 級 基 準 点 の 記

世界測地系(測地成果2024)

|                                                                                     |              |   |  |                                                                                      |  |          |  |
|-------------------------------------------------------------------------------------|--------------|---|--|--------------------------------------------------------------------------------------|--|----------|--|
| 点 名                                                                                 | 節点 NO. 011-1 | 1/5万図名   |  | 1/25, 000図名                                                                          |  |          |  |
|                                                                                     |              | 八王子   |  | 上 溝                                                                                  |  |          |  |
| 所 在 地                                                                               |              | 神奈川県厚木市上依知2848番地先   |  |                                                                                      |  |          |  |
| 所 有 者                                                                               |              | 厚木市   |  |                                                                                      |  |          |  |
| 測標の種類                                                                               |              | 三脚 (1.500m)   |  | 埋 設 法                                                                                |  | 金属標 (地上) |  |
| 埋 標                                                                                 |              | 平成16年7月2日   |  | 埋 設 者                                                                                |  | 佐 藤 純 一  |  |
| 観 測                                                                                 |              | 平成16年8月16日   |  | 観 測 者                                                                                |  | 谷 口 健 一  |  |
| 基 準 点 成 果 表                                                                         |              |   |  |                                                                                      |  |          |  |
| ° / ″                                                                               |              | m   |  | 縮尺係数= 0.999922                                                                       |  |          |  |
| B = 35 30 59.7439                                                                   |              | X = -53532.365   |  |                                                                                      |  |          |  |
| L = 139 22 16.4806                                                                  |              | Y = -41912.362   |  |                                                                                      |  |          |  |
| 標高 = 42.782m                                                                        |              | 座標系 = 9系   |  |                                                                                      |  |          |  |
| 備 考                                                                                 |              | 「この測量成果は、国土地理院長の助言を受けて得たものである。(助言番号)令7関公第263号」<br>標高補正年月日：令和7年9月22日<br>標高補正の方法：PatchJGD(標高版)三角点標高補正用による標高補正(Ver. 1.0.1、hyokorevTR_jgd2024_h.Par Ver. 1.0.0) |  |                                                                                      |  |          |  |
| 案 内 図 縮尺 1:25000                                                                    |              |   |  | 略 図                                                                                  |  |          |  |
|  |              |   |  |  |  |          |  |
| 写 真                                                                                 |              |   |  |                                                                                      |  |          |  |
| 遠 景                                                                                 |              |   |  | 近 景                                                                                  |  |          |  |
|  |              |   |  |  |  |          |  |

基準点成果表

(AREA 9)

節点 NO.011-2

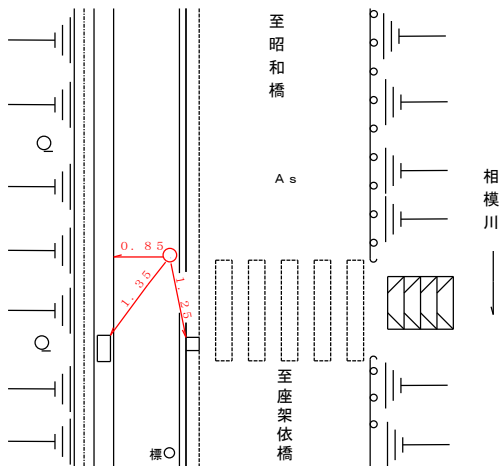
|   |                |      |            |
|---|----------------|------|------------|
|   | ° / "          |      | m          |
| B | 35 30 56.5656  | X    | -53630.801 |
| L | 139 22 20.6512 | Y    | -41807.740 |
| N | 0 16 4.0       | H    | 42.510     |
|   |                | 柱石長  |            |
|   |                | 縮尺係数 | 0.999922   |

| 視準点の名称    |     | 平均方向角          |                | 距　　離    |     | 備　　考 |
|-----------|-----|----------------|----------------|---------|-----|------|
| NO. 011-3 |     | °　/　"          |                | m       |     |      |
| NO. 011-1 |     | 142 50 23.5    |                | 81.341  |     |      |
|           |     | 313 15 18.2    |                | 143.662 |     |      |
| 埋標型式      | 地　上 | <del>地　中</del> | <del>屋　上</del> | 標識番号    | 金属標 |      |

「この測量成果は、国土地理院長の助言を受けて得たものである。  
(助言番号)令7関公第263号」  
旧成果調製年月日：平成24年3月27日  
標高補正年月日：令和7年9月22日  
標高補正の方法：PatchJGD(標高版)三角点標高補正用による標高補正(Ver. 1.0.1、  
hyokorevTR\_jgd2024\_h.Par Ver. 1.0.0)

3 級 基 準 点 の 記

世界測地系(測地成果2024)

|                                                                                     |  |   |  |                                                                                      |  |             |  |
|-------------------------------------------------------------------------------------|--|---|--|--------------------------------------------------------------------------------------|--|-------------|--|
| 点 名                                                                                 |  | 節点 NO. 011-2   |  | 1/5万図名                                                                               |  | 1/25, 000図名 |  |
|                                                                                     |  |   |  | 八王子                                                                                  |  | 原町田         |  |
| 所 在 地                                                                               |  | 神奈川県厚木市上依知2848番地先   |  |                                                                                      |  |             |  |
| 所 有 者                                                                               |  | 厚木市   |  |                                                                                      |  |             |  |
| 測標の種類                                                                               |  | 三脚 (1.500m)   |  | 埋 設 法                                                                                |  | 金属標 (地上)    |  |
| 埋 標                                                                                 |  | 平成16年7月2日   |  | 埋 設 者                                                                                |  | 佐 藤 純 一     |  |
| 観 測                                                                                 |  | 平成16年8月16日   |  | 観 測 者                                                                                |  | 谷 口 健 一     |  |
| 基 準 点 成 果 表                                                                         |  |   |  |                                                                                      |  |             |  |
| ° / ″                                                                               |  | m   |  | 縮尺係数= 0.999922                                                                       |  |             |  |
| B = 35 30 56.5656                                                                   |  | X = -53630.801   |  |                                                                                      |  |             |  |
| L = 139 22 20.6512                                                                  |  | Y = -41807.740   |  |                                                                                      |  |             |  |
| 標高= 42.510m                                                                         |  | 座標系= 9系   |  |                                                                                      |  |             |  |
| 備 考                                                                                 |  | 「この測量成果は、国土地理院長の助言を受けて得たものである。(助言番号)令7関公第263号」<br>標高補正年月日：令和7年9月22日<br>標高補正の方法：PatchJGD(標高版)三角点標高補正用による標高補正(Ver. 1.0.1、hyokorevTR_jgd2024_h.Par Ver. 1.0.0) |  |                                                                                      |  |             |  |
| 案 内 図 縮尺 1:25000                                                                    |  |   |  | 略 図                                                                                  |  |             |  |
|  |  |   |  |  |  |             |  |
| 写 真                                                                                 |  |   |  |                                                                                      |  |             |  |
| 遠 景                                                                                 |  |   |  | 近 景                                                                                  |  |             |  |
|  |  |   |  |  |  |             |  |



基準点成果表

(AREA 9)

節点 NO.011-3

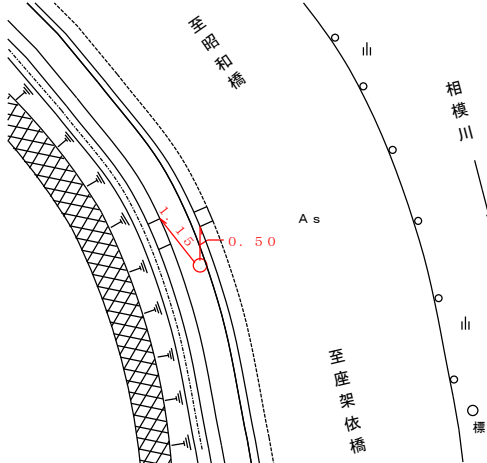
|                  | ° / "         | m |
|------------------|---------------|---|
| B 35 30 54.4697  | X -53695.621  |   |
| L 139 22 22.6131 | Y -41758.610  |   |
| N 0 16 2.8       | H 42.342      |   |
|                  | 柱石長           |   |
|                  | 縮尺係数 0.999921 |   |

| 視準点の名称    |     | 平均方向角               |                | 距　　離        |     | 備　　考 |
|-----------|-----|---------------------|----------------|-------------|-----|------|
| NO. 017   |     | ° / ″<br>150 28 5.5 |                | m<br>80.149 |     |      |
| NO. 011-2 |     | 322 50 23.5         |                | 81.341      |     |      |
| 埋標型式      | 地　上 | <del>地　中</del>      | <del>屋　上</del> | 標識番号        | 金属標 |      |

「この測量成果は、国土地理院長の助言を受けて得たものである。  
(助言番号)令7関公第263号」  
旧成果調製年月日：平成24年3月27日  
標高補正年月日：令和7年9月22日  
標高補正の方法：PatchJGD(標高版)三角点標高補正用による標高補正(Ver. 1.0.1、  
hyokorevTR\_jgd2024\_h.Par Ver. 1.0.0)

3 級 基 準 点 の 記

世界測地系(測地成果2024)

|                                                                                     |   |                                                                                      |          |                |
|-------------------------------------------------------------------------------------|---|--------------------------------------------------------------------------------------|----------|----------------|
| 点 名                                                                                 | 節点 NO.011-3   |                                                                                      | 1/5万図名   | 1/25,000図名     |
|                                                                                     |   |                                                                                      | 八王子      | 原町田            |
| 所 在 地                                                                               | 神奈川県厚木市上依知2848番地先   |                                                                                      |          |                |
| 所 有 者                                                                               | 厚木市   |                                                                                      |          |                |
| 測標の種類                                                                               | 三脚 (1.500m)   | 埋 設 法                                                                                | 金属標 (地上) |                |
| 埋 標                                                                                 | 平成16年7月2日   | 埋 設 者                                                                                | 佐 藤 純 一  |                |
| 観 測                                                                                 | 平成16年8月16日   | 観 測 者                                                                                | 谷 口 健 一  |                |
| 基 準 点 成 果 表                                                                         |   |                                                                                      |          |                |
| ° / "                                                                               |   | m                                                                                    |          | 縮尺係数＝ 0.999921 |
| B＝ 35 30 54.4697                                                                    |   | X＝-53695.621                                                                         |          |                |
| L＝139 22 22.6131                                                                    |   | Y＝-41758.610                                                                         |          |                |
| 標高＝ 42.342m                                                                         |   | 座標系＝ 9系                                                                              |          |                |
| 備 考                                                                                 | 「この測量成果は、国土地理院長の助言を受けて得たものである。(助言番号)令7関公第263号」<br>標高補正年月日：令和7年9月22日<br>標高補正の方法：PatchJGD(標高版)三角点標高補正用による標高補正(Ver. 1.0.1、hyokorevTR_jgd2024_h.Par Ver. 1.0.0) |                                                                                      |          |                |
| 案 内 図 縮尺 1:25000                                                                    |   | 略 図                                                                                  |          |                |
|  |   |  |          |                |
| 写 真                                                                                 |   |                                                                                      |          |                |
| 遠 景                                                                                 |   | 近 景                                                                                  |          |                |
|  |   |  |          |                |

基準点成果表

(AREA 9)

節点 NO.013-1

|   |                |      |            |
|---|----------------|------|------------|
|   | ° / "          |      | m          |
| B | 35 30 55.7250  | X    | -53653.556 |
| L | 139 21 54.0991 | Y    | -42476.855 |
| N | 0 16 19.4      | H    | 43.787     |
|   |                | 柱石長  |            |
|   |                | 縮尺係数 | 0.999922   |

| 視準点の名称 |    | 平均方向角         | 距離            | 備考   |     |
|--------|----|---------------|---------------|------|-----|
| NO.013 |    | ° / "         | m             |      |     |
|        |    | 16 57 33.9    | 130.973       |      |     |
| NO.019 |    | 201 22 58.1   | 151.524       |      |     |
| 埋標型式   | 地上 | <del>地中</del> | <del>屋上</del> | 標識番号 | 金属標 |

「この測量成果は、国土地理院長の助言を受けて得たものである。  
(助言番号)令7関公第263号」  
旧成果調製年月日：平成24年3月27日  
標高補正年月日：令和7年9月22日  
標高補正の方法：PatchJGD(標高版)三角点標高補正用による標高補正(Ver. 1.0.1、  
hyokorevTR\_jgd2024\_h.Par Ver. 1.0.0)

3 級 基 準 点 の 記

世界測地系(測地成果2024)

|                                                                                     |              |   |  |                                                                                      |  |          |  |
|-------------------------------------------------------------------------------------|--------------|---|--|--------------------------------------------------------------------------------------|--|----------|--|
| 点 名                                                                                 | 節点 NO. 013-1 | 1/5万図名   |  | 1/25, 000図名                                                                          |  |          |  |
|                                                                                     |              | 八王子   |  | 上 溝                                                                                  |  |          |  |
| 所 在 地                                                                               |              | 神奈川県厚木市上依知61番地先   |  |                                                                                      |  |          |  |
| 所 有 者                                                                               |              | 厚木市   |  |                                                                                      |  |          |  |
| 測標の種類                                                                               |              | 三脚 (1. 500m)   |  | 埋 設 法                                                                                |  | 金属標 (地上) |  |
| 埋 標                                                                                 |              | 平成16年7月5日   |  | 埋 設 者                                                                                |  | 萩原賢二     |  |
| 観 測                                                                                 |              | 平成16年8月3日   |  | 観 測 者                                                                                |  | 服部義和     |  |
| 基 準 点 成 果 表                                                                         |              |   |  |                                                                                      |  |          |  |
| ° / "                                                                               |              | m   |  | 縮尺係数= 0. 999922                                                                      |  |          |  |
| B = 35 30 55. 7250                                                                  |              | X = -53653. 556   |  |                                                                                      |  |          |  |
| L = 139 21 54. 0991                                                                 |              | Y = -42476. 855   |  |                                                                                      |  |          |  |
| 標高= 43. 787m                                                                        |              | 座標系= 9系   |  |                                                                                      |  |          |  |
| 備 考                                                                                 |              | 「この測量成果は、国土地理院長の助言を受けて得たものである。(助言番号)令7関公第263号」<br>標高補正年月日：令和7年9月22日<br>標高補正の方法：PatchJGD(標高版)三角点標高補正用による標高補正(Ver. 1. 0. 1、hyokorevTR_jgd2024_h. Par Ver. 1. 0. 0) |  |                                                                                      |  |          |  |
| 案 内 図 縮尺 1:25000                                                                    |              |   |  | 略 図                                                                                  |  |          |  |
|  |              |   |  |  |  |          |  |
| 写 真                                                                                 |              |   |  |                                                                                      |  |          |  |
| 遠 景                                                                                 |              |   |  | 近 景                                                                                  |  |          |  |
|  |              |   |  |  |  |          |  |

基準点成果表

(AREA 9)

節点 NO.014-1

|   |                |      |            |
|---|----------------|------|------------|
|   | ° / "          |      | m          |
| B | 35 30 56.0677  | X    | -53638.424 |
| L | 139 21 16.3314 | Y    | -43428.382 |
| N | 0 16 41.3      | H    | 89.626     |
|   |                | 柱石長  |            |
|   |                | 縮尺係数 | 0.999923   |

| 視準点の名称  |     | 平均方向角              |                | 距　　離         |     | 備　　考 |
|---------|-----|--------------------|----------------|--------------|-----|------|
| NO. 014 |     | ° / ″<br>78　3　58.3 |                | m<br>138.355 |     |      |
| NO. 015 |     | 254 37 59.3        |                | 121.384      |     |      |
| 埋標型式    | 地　上 | <del>地　中</del>     | <del>屋　上</del> | 標識番号         | 金属標 |      |

「この測量成果は、国土地理院長の助言を受けて得たものである。  
(助言番号)令7関公第263号」  
旧成果調製年月日：平成24年3月27日  
標高補正年月日：令和7年9月22日  
標高補正の方法：PatchJGD(標高版)三角点標高補正用による標高補正(Ver. 1.0.1、  
hyokorevTR\_jgd2024\_h.Par Ver. 1.0.0)

3 級 基 準 点 の 記

世界測地系(測地成果2024)

|                    |             |   |  |                |  |          |  |
|--------------------|-------------|---|--|----------------|--|----------|--|
| 点 名                | 節点 NO.014-1 | 1/5万図名   |  | 1/25,000図名     |  |          |  |
|                    |             | 八王子   |  | 上 溝            |  |          |  |
| 所 在 地              |             | 神奈川県厚木市上依知3009番地先   |  |                |  |          |  |
| 所 有 者              |             | 厚木市   |  |                |  |          |  |
| 測標の種類              |             | 三脚 (1.500m)   |  | 埋 設 法          |  | 金属標 (地上) |  |
| 埋 標                |             | 平成16年7月1日   |  | 埋 設 者          |  | 萩原賢二     |  |
| 観 測                |             | 平成16年8月4日   |  | 観 測 者          |  | 服部義和     |  |
| 基 準 点 成 果 表        |             |   |  |                |  |          |  |
| ° / ″              |             | m   |  | 縮尺係数= 0.999923 |  |          |  |
| B = 35 30 56.0677  |             | X = -53638.424   |  |                |  |          |  |
| L = 139 21 16.3314 |             | Y = -43428.382   |  |                |  |          |  |
| 標高 = 89.626m       |             | 座標系 = 9系   |  |                |  |          |  |
| 備 考                |             | 「この測量成果は、国土地理院長の助言を受けて得たものである。(助言番号)令7関公第263号」<br>標高補正年月日：令和7年9月22日<br>標高補正の方法：PatchJGD(標高版)三角点標高補正用による標高補正(Ver. 1.0.1、hyokorevTR_jgd2024_h.Par Ver. 1.0.0) |  |                |  |          |  |
| 案 内 図 縮尺 1:25000   |             |   |  | 略 図            |  |          |  |
|                    |             |   |  |                |  |          |  |
| 写 真                |             |   |  |                |  |          |  |
| 遠 景                |             |   |  | 近 景            |  |          |  |
|                    |             |   |  |                |  |          |  |



基準点成果表

(AREA 9)

節点 NO. 014-2

|   |                |                |
|---|----------------|----------------|
|   | ° ' "          | m              |
| B | 35 30 52.9578  | X - 53 735.104 |
| L | 139 21 23.2442 | Y - 43 254.674 |
| N | 0 16 37.3      | H 87.564       |

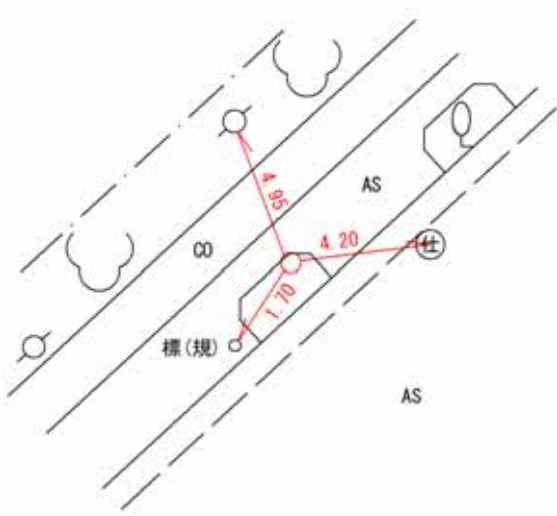
柱石長  
縮尺係数 0.999923

| 視準点の名称                     |    | 平均方向角       |    | 距　　離    |           | 備　　考 |
|----------------------------|----|-------------|----|---------|-----------|------|
| ③　NO. 020<br><br>③　NO. 014 |    | °　′　″       |    | m       |           |      |
|                            |    | 164 01 43.7 |    | 159.078 |           |      |
|                            |    | 342 58 44.4 |    | 131.037 |           |      |
| 埋標型式                       | 地上 | 地中          | 屋上 | 標識番号    | 標石<br>金属標 |      |

「この測量成果は、国土地理院長の助言を受けて得たものである。  
(助言番号) 令7関公第263号」  
旧成果調製年月日：令和5年12月14日  
標高補正年月日：令和7年9月22日  
標高補正の方法：PatchJGD(標高版) 三角点標高補正用による標高補正(Ver. 1.0.1、  
hyokorevTR\_jgd2024\_h.Par Ver. 1.0.0)

3 級 基 準 点 の 記

世界測地系（測地成果2024）

|                                                                                     |              |   |  |                                                                                      |  |          |  |
|-------------------------------------------------------------------------------------|--------------|---|--|--------------------------------------------------------------------------------------|--|----------|--|
| 点 名                                                                                 | 節点 NO. 014-2 | 1/5万図名   |  | 1/25,000図名                                                                           |  |          |  |
|                                                                                     |              | 八 王 子   |  | 上 溝                                                                                  |  |          |  |
| 所 在 地                                                                               |              | 神奈川県厚木市上依知3005-2番地先   |  |                                                                                      |  |          |  |
| 所 有 者                                                                               |              | 厚木市   |  |                                                                                      |  |          |  |
| 測標の種類                                                                               |              | 三脚 (1.500m)   |  | 埋 設 法                                                                                |  | 金属標 (地上) |  |
| 埋 標                                                                                 |              | 令和 5年12月 7日   |  | 埋 設 者                                                                                |  | 北 村 和 行  |  |
| 観 測                                                                                 |              | 令和 5年12月14日   |  | 観 測 者                                                                                |  | 萩 原 理    |  |
| 基 準 点 成 果 表                                                                         |              |   |  |                                                                                      |  |          |  |
| ° / ″                                                                               |              | m   |  | 縮尺係数= 0.999923                                                                       |  |          |  |
| B= 35 30 52.9578                                                                    |              | X = -53735.104   |  |                                                                                      |  |          |  |
| L= 139 21 23.2442                                                                   |              | Y = -43254.674   |  |                                                                                      |  |          |  |
| 標高= 87.564 m                                                                        |              | 座標系= 9系   |  |                                                                                      |  |          |  |
| 備 考                                                                                 |              | 「この測量成果は、国土地理院長の助言を受けて得たものである。(助言番号)令7関公第263号」<br>標高補正年月日：令和7年9月22日<br>標高補正の方法：PatchJGD(標高版)三角点標高補正用による標高補正(Ver. 1.0.1、hyoukorevTR_jgd2024_h.Par Ver. 1.0.0) |  |                                                                                      |  |          |  |
| 案 内 図 縮尺 1：25000                                                                    |              |   |  | 略 図                                                                                  |  |          |  |
|  |              |   |  |  |  |          |  |
| 写 真                                                                                 |              |   |  |                                                                                      |  |          |  |
| 遠 景                                                                                 |              |   |  | 近 景                                                                                  |  |          |  |
|  |              |   |  |  |  |          |  |

基準点成果表

(AREA 9)

節点 NO.017-1

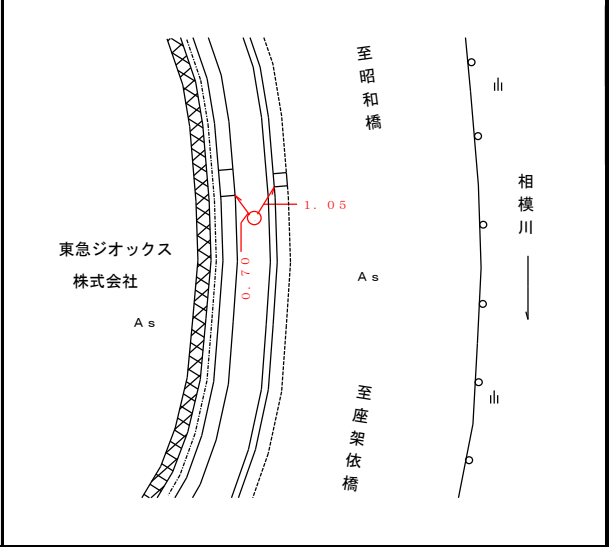
|   |                |      |            |
|---|----------------|------|------------|
|   | ° / "          |      | m          |
| B | 35 30 48.8824  | X    | -53868.183 |
| L | 139 22 25.8443 | Y    | -41678.000 |
| N | 0 16 0.9       | H    | 41.905     |
|   |                | 柱石長  |            |
|   |                | 縮尺係数 | 0.999921   |

| 視準点の名称   |     | 平均方向角          |                | 距　　離     |     | 備　　考 |
|----------|-----|----------------|----------------|----------|-----|------|
| ① NO. 02 |     | ° / ″          |                | m        |     |      |
| NO. 017  |     | 173　1　26. 4    |                | 192. 533 |     |      |
|          |     | 338 12 38. 8   |                | 110. 752 |     |      |
| 埋標型式     | 地　上 | <del>地　中</del> | <del>屋　上</del> | 標識番号     | 金属標 |      |

「この測量成果は、国土地理院長の助言を受けて得たものである。  
(助言番号)令7関公第263号」  
旧成果調製年月日：平成24年3月27日  
標高補正年月日：令和7年9月22日  
標高補正の方法：PatchJGD(標高版)三角点標高補正用による標高補正(Ver. 1.0.1、  
hyokorevTR\_jgd2024\_h.Par Ver. 1.0.0)

3 級 基 準 点 の 記

世界測地系(測地成果2024)

|                                                                                     |   |                |                                                                                      |                 |
|-------------------------------------------------------------------------------------|---|----------------|--------------------------------------------------------------------------------------|-----------------|
| 点 名                                                                                 | 節点 NO.017-1   |                | 1/5万図名                                                                               | 1/25,000図名      |
|                                                                                     |   |                | 八王子                                                                                  | 原町田             |
| 所 在 地                                                                               | 神奈川県厚木市上依知2847番地先   |                |                                                                                      |                 |
| 所 有 者                                                                               | 厚木市   |                |                                                                                      |                 |
| 測標の種類                                                                               | 三脚 (1.500m)   | 埋 設 法          | 金属標 (地上)                                                                             |                 |
| 埋 標                                                                                 | 平成16年7月2日   | 埋 設 者          | 佐 藤 純 一                                                                              |                 |
| 観 測                                                                                 | 平成16年7月12日   | 観 測 者          | 瀬 戸 紳 太 郎                                                                            |                 |
| 基 準 点 成 果 表                                                                         |   |                |                                                                                      |                 |
| ° / "                                                                               |   | m              |                                                                                      | 縮尺係数 = 0.999921 |
| B = 35 30 48.8824                                                                   |   | X = -53868.183 |                                                                                      |                 |
| L = 139 22 25.8443                                                                  |   | Y = -41678.000 |                                                                                      |                 |
| 標高 = 41.905m                                                                        |   | 座標系 = 9系       |                                                                                      |                 |
| 備 考                                                                                 | 「この測量成果は、国土地理院長の助言を受けて得たものである。(助言番号)令7関公第263号」<br>標高補正年月日：令和7年9月22日<br>標高補正の方法：PatchJGD(標高版)三角点標高補正用による標高補正(Ver. 1.0.1、hyokorevTR_jgd2024_h.Par Ver. 1.0.0) |                |                                                                                      |                 |
| 案 内 図 縮尺 1:25000                                                                    |   |                | 略 図                                                                                  |                 |
|   |   |                |   |                 |
| 写 真                                                                                 |   |                |                                                                                      |                 |
| 遠 景                                                                                 |   |                | 近 景                                                                                  |                 |
|  |   |                |  |                 |

基準点成果表

(AREA 9)

節点 NO.018-1

|                  |       |            |
|------------------|-------|------------|
|                  | ° / " | m          |
| B 35 30 45.2266  | X     | -53970.282 |
| L 139 20 58.1895 | Y     | -43887.115 |
| N 0 16 51.8      | H     | 91.775     |
|                  | 柱石長   |            |
|                  | 縮尺係数  | 0.999924   |

| 視準点の名称  |     | 平均方向角               |                | 距　　離         |     | 備　　考 |
|---------|-----|---------------------|----------------|--------------|-----|------|
| NO. 027 |     | ° / ″<br>163 36 9.0 |                | m<br>187.833 |     |      |
| NO. 018 |     | 344 52 13.9         |                | 190.175      |     |      |
| 埋標型式    | 地　上 | <del>地　中</del>      | <del>屋　上</del> | 標識番号         | 金属標 |      |

「この測量成果は、国土地理院長の助言を受けて得たものである。  
(助言番号)令7関公第263号」  
旧成果調製年月日：平成24年3月27日  
標高補正年月日：令和7年9月22日  
標高補正の方法：PatchJGD(標高版)三角点標高補正用による標高補正(Ver. 1.0.1、  
hyokorevTR\_jgd2024\_h.Par Ver. 1.0.0)

3 級 基 準 点 の 記

世界測地系(測地成果2024)

|                                                                  |   |                                                   |          |                 |
|------------------------------------------------------------------|---|---------------------------------------------------|----------|-----------------|
| 点 名                                                              | 節点 NO.018-1   |                                                   | 1/5万図名   | 1/25,000図名      |
|                                                                  |   |                                                   | 八王子      | 上 溝             |
| 所 在 地                                                            | 神奈川県厚木市上依知3033番地先   |                                                   |          |                 |
| 所 有 者                                                            | 厚木市   |                                                   |          |                 |
| 測標の種類                                                            | 三脚 (1.500m)   | 埋 設 法                                             | 金属標 (地上) |                 |
| 埋 標                                                              | 平成16年7月1日   | 埋 設 者                                             | 萩原賢二     |                 |
| 観 測                                                              | 平成16年8月5日   | 観 測 者                                             | 服部義和     |                 |
| 基 準 点 成 果 表                                                      |   |                                                   |          |                 |
| ° / ″<br>B = 35 30 45.2266<br>L = 139 20 58.1895<br>標高 = 91.775m |   | m<br>X = -53970.282<br>Y = -43887.115<br>座標系 = 9系 |          | 縮尺係数 = 0.999924 |
| 備 考                                                              | 「この測量成果は、国土地理院長の助言を受けて得たものである。(助言番号)令7関公第263号」<br>標高補正年月日：令和7年9月22日<br>標高補正の方法：PatchJGD(標高版)三角点標高補正用による標高補正(Ver. 1.0.1、hyokorevTR_jgd2024_h.Par Ver. 1.0.0) |                                                   |          |                 |
| 案 内 図 縮尺 1:25000                                                 |   |                                                   | 略 図      |                 |
|                                                                  |   |                                                   |          |                 |
| 写 真                                                              |   |                                                   |          |                 |
| 遠 景                                                              |   |                                                   | 近 景      |                 |
|                                                                  |   |                                                   |          |                 |



基準点成果表

(AREA 9)

節点 NO. 019-1

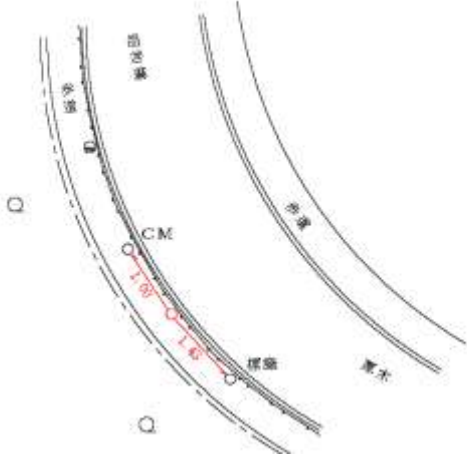
|   |                |      |            |
|---|----------------|------|------------|
|   | ° / "          |      | m          |
| B | 35 30 50.1914  | X    | -53823.129 |
| L | 139 21 46.1402 | Y    | -42678.196 |
| N | 0 16 24.0      | H    | 54.194     |
|   |                | 柱石長  |            |
|   |                | 縮尺係数 | 0.999922   |

| 視準点の名称  |     | 平均方向角               |                | 距　　離         |     | 備　　考 |
|---------|-----|---------------------|----------------|--------------|-----|------|
| NO. 019 |     | ° / ″<br>78 57 56.2 |                | m<br>148.863 |     |      |
| NO. 022 |     | 191 57 59.5         |                | 105.603      |     |      |
| 埋標型式    | 地　上 | <del>地　中</del>      | <del>屋　上</del> | 標識番号         | 金属標 |      |

「この測量成果は、国土地理院長の助言を受けて得たものである。  
(助言番号)令7関公第263号」  
旧成果調製年月日：平成24年3月27日  
標高補正年月日：令和7年9月22日  
標高補正の方法：PatchJGD(標高版)三角点標高補正用による標高補正(Ver. 1.0.1、  
hyokorevTR\_jgd2024\_h.Par Ver. 1.0.0)

3 級 基 準 点 の 記

世界測地系(測地成果2024)

|                                                                                     |              |   |  |                                                                                      |  |          |  |
|-------------------------------------------------------------------------------------|--------------|---|--|--------------------------------------------------------------------------------------|--|----------|--|
| 点 名                                                                                 | 節点 NO. 019-1 | 1/5万図名   |  | 1/25, 000図名                                                                          |  |          |  |
|                                                                                     |              | 八王子   |  | 上 溝                                                                                  |  |          |  |
| 所 在 地                                                                               |              | 神奈川県厚木市上依知124番地先   |  |                                                                                      |  |          |  |
| 所 有 者                                                                               |              | 厚木市   |  |                                                                                      |  |          |  |
| 測標の種類                                                                               |              | 三脚 (1.500m)   |  | 埋 設 法                                                                                |  | 金属標 (地上) |  |
| 埋 標                                                                                 |              | 平成16年7月2日   |  | 埋 設 者                                                                                |  | 萩原賢二     |  |
| 観 測                                                                                 |              | 平成16年8月3日   |  | 観 測 者                                                                                |  | 服部義和     |  |
| 基 準 点 成 果 表                                                                         |              |   |  |                                                                                      |  |          |  |
| ° / "                                                                               |              | m   |  | 縮尺係数= 0.999922                                                                       |  |          |  |
| B = 35 30 50.1914                                                                   |              | X = -53823.129   |  |                                                                                      |  |          |  |
| L = 139 21 46.1402                                                                  |              | Y = -42678.196   |  |                                                                                      |  |          |  |
| 標高= 54.194m                                                                         |              | 座標系= 9系   |  |                                                                                      |  |          |  |
| 備 考                                                                                 |              | 「この測量成果は、国土地理院長の助言を受けて得たものである。(助言番号)令7関公第263号」<br>標高補正年月日：令和7年9月22日<br>標高補正の方法：PatchJGD(標高版)三角点標高補正用による標高補正(Ver. 1.0.1、hyokorevTR_jgd2024_h.Par Ver. 1.0.0) |  |                                                                                      |  |          |  |
| 案 内 図 縮尺 1:25000                                                                    |              |   |  | 略 図                                                                                  |  |          |  |
|  |              |   |  |  |  |          |  |
| 写 真                                                                                 |              |   |  |                                                                                      |  |          |  |
| 遠 景                                                                                 |              |   |  | 近 景                                                                                  |  |          |  |
|  |              |   |  |  |  |          |  |

基準点成果表

(AREA 9)

節点 NO. 020-1

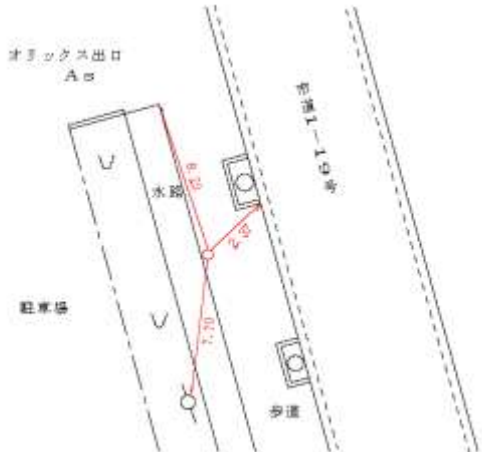
|   |                |      |            |
|---|----------------|------|------------|
|   | ° / "          |      | m          |
| B | 35 30 43.5306  | X    | -54026.032 |
| L | 139 21 26.6084 | Y    | -43171.311 |
| N | 0 16 35.3      | H    | 85.327     |
|   |                | 柱石長  |            |
|   |                | 縮尺係数 | 0.999923   |

| 視準点の名称  |     | 平均方向角                |                | 距　　離         |     | 備　　考 |
|---------|-----|----------------------|----------------|--------------|-----|------|
| NO. 028 |     | ° / ″<br>163 44 42.9 |                | m<br>159.021 |     |      |
| NO. 020 |     | 343 59 27.4          |                | 143.581      |     |      |
| 埋標型式    | 地　上 | <del>地　中</del>       | <del>屋　上</del> | 標識番号         | 金属標 |      |

「この測量成果は、国土地理院長の助言を受けて得たものである。  
(助言番号)令7関公第263号」  
旧成果調製年月日：平成24年3月27日  
標高補正年月日：令和7年9月22日  
標高補正の方法：PatchJGD(標高版)三角点標高補正用による標高補正(Ver. 1.0.1、  
hyokorevTR\_jgd2024\_h.Par Ver. 1.0.0)

3 級 基 準 点 の 記

世界測地系(測地成果2024)

|                                                                                     |              |   |  |                                                                                      |  |                |  |
|-------------------------------------------------------------------------------------|--------------|---|--|--------------------------------------------------------------------------------------|--|----------------|--|
| 点 名                                                                                 | 節点 NO. 020-1 | 1/5万図名   |  | 1/25, 000図名                                                                          |  |                |  |
|                                                                                     |              | 八王子   |  | 上 溝                                                                                  |  |                |  |
| 所 在 地                                                                               |              | 神奈川県厚木市上依知3003番地先                                                                                         |  |                                                                                      |  |                |  |
| 所 有 者                                                                               |              | 厚木市   |  |                                                                                      |  |                |  |
| 測標の種類                                                                               |              | 三脚 (1.500m)                                                                                               |  | 埋 設 法                                                                                |  | 金属標 (地上)       |  |
| 埋 標                                                                                 |              | 平成16年7月1日                                                                                                 |  | 埋 設 者                                                                                |  | 萩原賢二           |  |
| 観 測                                                                                 |              | 平成16年8月4日                                                                                                 |  | 観 測 者                                                                                |  | 服部義和           |  |
| 基 準 点 成 果 表                                                                         |              |   |  |                                                                                      |  |                |  |
| ° / "                                                                               |              |   |  | m                                                                                    |  | 縮尺係数＝ 0.999923 |  |
| B＝ 35 30 43.5306                                                                    |              |   |  | X＝-54026.032                                                                         |  |                |  |
| L＝139 21 26.6084                                                                    |              |   |  | Y＝-43171.311                                                                         |  |                |  |
| 標高＝ 85.327m                                                                         |              |   |  | 座標系＝ 9系                                                                              |  |                |  |
| 備 考                                                                                 |              | 「この測量成果は、国土地理院長の助言を受けて得たものである。(助言番号)令7関公第263号」                                                            |  |                                                                                      |  |                |  |
|                                                                                     |              | 標高補正年月日：令和7年9月22日<br>標高補正の方法：PatchJGD(標高版)三角点標高補正用による標高補正(Ver. 1.0.1、hyokorevTR_jgd2024_h.Par Ver. 1.0.0) |  |                                                                                      |  |                |  |
| 案 内 図 縮尺 1:25000                                                                    |              |   |  | 略 図                                                                                  |  |                |  |
|  |              |   |  |  |  |                |  |
| 写 真                                                                                 |              |   |  |                                                                                      |  |                |  |
| 遠 景                                                                                 |              |   |  | 近 景                                                                                  |  |                |  |
|  |              |   |  |  |  |                |  |

基準点成果表

(AREA 9)

節点 NO. 022-1

|                  |       |            |
|------------------|-------|------------|
|                  | ° / " | m          |
| B 35 30 43.7091  | X     | -54022.855 |
| L 139 21 45.8310 | Y     | -42686.941 |
| N 0 16 24.12     | H     | 72.182     |
|                  | 柱石長   |            |
|                  | 縮尺係数  | 0.999922   |

| 視準点の名称 |    | 平均方向角         |               | 距離   |     | 備考 |
|--------|----|---------------|---------------|------|-----|----|
|        |    | ° / "         |               | m    |     |    |
|        |    |               |               |      |     |    |
| 埋標型式   | 地上 | <del>地中</del> | <del>屋上</del> | 標識番号 | 金属標 |    |

「この測量成果は、国土地理院長の助言を受けて得たものである。  
(助言番号)令7関公第263号」  
旧成果調製年月日：令和元年3月26日  
標高補正年月日：令和7年9月22日  
標高補正の方法：PatchJGD(標高版)三角点標高補正用による標高補正(Ver. 1.0.1、  
hyokorevTR\_jgd2024\_h.Par Ver. 1.0.0)

3 級 基 準 点 の 記

世界測地系(測地成果2024)

|                    |   |                |          |                 |
|--------------------|---|----------------|----------|-----------------|
| 点 名                | 節点 NO.022-1   |                | 1/5万図名   | 1/25,000図名      |
|                    |   |                | 八王子      | 上 溝             |
| 所 在 地              | 神奈川県厚木市上依知1603-1番地先   |                |          |                 |
| 所 有 者              | 厚木市   |                |          |                 |
| 測標の種類              | RTKアンテナポール   | 埋 設 法          | 金属標 (地上) |                 |
| 埋 標                | 平成31年3月10日   | 埋 設 者          | 角田 真吾    |                 |
| 観 測                | 平成31年3月17日   | 観 測 者          | 角田 真吾    |                 |
| 基 準 点 成 果 表        |   |                |          |                 |
| ° / "              |   | m              |          | 縮尺係数 = 0.999922 |
| B = 35 30 43.7091  |   | X = -54022.855 |          |                 |
| L = 139 21 45.8310 |   | Y = -42686.941 |          |                 |
| 標高 = 72.182m       |   | 座標系 = 9系       |          |                 |
| 備 考                | 「この測量成果は、国土地理院長の助言を受けて得たものである。(助言番号)令7関公第263号」<br>標高補正年月日：令和7年9月22日<br>標高補正の方法：PatchJGD(標高版) 三角点標高補正用による標高補正(Ver. 1.0.1、hyokorevTR_jgd2024_h. Par Ver. 1.0.0) |                |          |                 |
| 案 内 図 縮尺 1:25000   |   |                | 略 図      |                 |
|                    |   |                |          |                 |
| 写 真                |   |                |          |                 |
| 遠 景                |   |                | 近 景      |                 |
|                    |   |                |          |                 |



基準点成果表

(AREA 9)

節点 NO. 022-2

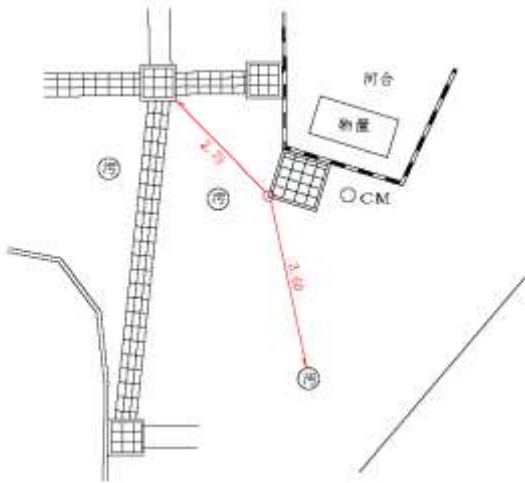
|   |                |      |            |
|---|----------------|------|------------|
|   | ° / "          |      | m          |
| B | 35 30 42.1704  | X    | -54070.208 |
| L | 139 21 45.2932 | Y    | -42700.718 |
| N | 0 16 24.4      | H    | 79.377     |
|   |                | 柱石長  |            |
|   |                | 縮尺係数 | 0.999922   |

| 視準点の名称    |     | 平均方向角              |                | 距　　離        |     | 備　　考 |
|-----------|-----|--------------------|----------------|-------------|-----|------|
| NO. 022-1 |     | ° / ″<br>12　2 54.8 |                | m<br>63.581 |     |      |
| NO. 025   |     | 219 30 20.2        |                | 88.834      |     |      |
| 埋標型式      | 地　上 | <del>地　中</del>     | <del>屋　上</del> | 標識番号        | 金属標 |      |

「この測量成果は、国土地理院長の助言を受けて得たものである。  
(助言番号)令7関公第263号」  
旧成果調製年月日：平成24年3月27日  
標高補正年月日：令和7年9月22日  
標高補正の方法：PatchJGD(標高版)三角点標高補正用による標高補正(Ver. 1.0.1、  
hyokorevTR\_jgd2024\_h.Par Ver. 1.0.0)

3 級 基 準 点 の 記

世界測地系(測地成果2024)

|                                                                                     |   |                                                                                      |                |
|-------------------------------------------------------------------------------------|---|--------------------------------------------------------------------------------------|----------------|
| 点 名                                                                                 | 節点 NO. 022-2                                                                                              | 1/5万図名                                                                               | 1/25,000図名     |
|                                                                                     |   | 八王子                                                                                  | 上 溝            |
| 所 在 地                                                                               | 神奈川県厚木市上依知1567番地先                                                                                         |                                                                                      |                |
| 所 有 者                                                                               | 厚木市   |                                                                                      |                |
| 測標の種類                                                                               | 三脚 (1.500m)                                                                                               | 埋 設 法                                                                                | 金属標 (地上)       |
| 埋 標                                                                                 | 平成16年7月2日                                                                                                 | 埋 設 者                                                                                | 萩原賢二           |
| 観 測                                                                                 | 平成16年8月3日                                                                                                 | 観 測 者                                                                                | 服部義和           |
| 基 準 点 成 果 表                                                                         |   |                                                                                      |                |
| ° / "                                                                               |   | m                                                                                    | 縮尺係数= 0.999922 |
| B = 35 30 42.1704                                                                   |   | X = -54070.208                                                                       |                |
| L = 139 21 45.2932                                                                  |   | Y = -42700.718                                                                       |                |
| 標高 = 79.377m                                                                        |   | 座標系 = 9系                                                                             |                |
| 備 考                                                                                 | 「この測量成果は、国土地理院長の助言を受けて得たものである。(助言番号)令7関公第263号」                                                            |                                                                                      |                |
|                                                                                     | 標高補正年月日：令和7年9月22日<br>標高補正の方法：PatchJGD(標高版)三角点標高補正用による標高補正(Ver. 1.0.1、hyokorevTR_jgd2024_h.Par Ver. 1.0.0) |                                                                                      |                |
| 案 内 図 縮尺 1:25000                                                                    |   | 略 図                                                                                  |                |
|  |   |  |                |
| 写 真                                                                                 |   |                                                                                      |                |
| 遠 景                                                                                 |   | 近 景                                                                                  |                |
|  |   |  |                |

基準点成果表

(AREA 9)

節点 NO. 022-3

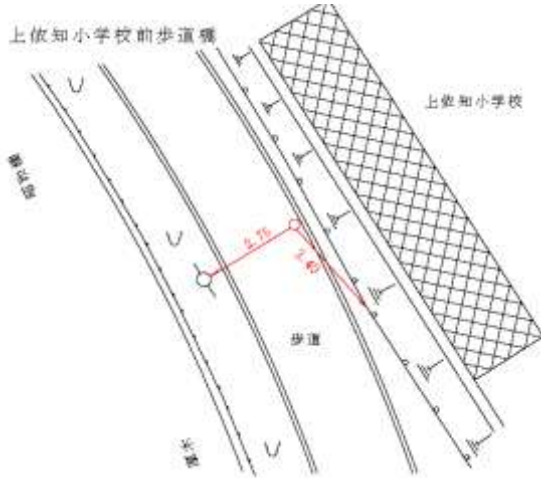
|                  |       |            |
|------------------|-------|------------|
|                  | ° / " | m          |
| B 35 30 41.5671  | X     | -54089.238 |
| L 139 21 48.9495 | Y     | -42608.680 |
| N 0 16 22.3      | H     | 69.565     |
|                  | 柱石長   |            |
|                  | 縮尺係数  | 0.999922   |

| 視準点の名称    |     | 平均方向角                |                | 距　　離        |     | 備　　考 |
|-----------|-----|----------------------|----------------|-------------|-----|------|
| NO. 022-4 |     | ° / ″<br>217 27 48.9 |                | m<br>94.010 |     |      |
| NO. 022   |     | 330 41 15.8          |                | 186.730     |     |      |
| 埋標型式      | 地　上 | <del>地　中</del>       | <del>屋　上</del> | 標識番号        | 金属標 |      |

「この測量成果は、国土地理院長の助言を受けて得たものである。  
(助言番号)令7関公第263号」  
旧成果調製年月日：平成24年3月27日  
標高補正年月日：令和7年9月22日  
標高補正の方法：PatchJGD(標高版)三角点標高補正用による標高補正(Ver. 1.0.1、  
hyokorevTR\_jgd2024\_h.Par Ver. 1.0.0)

3 級 基 準 点 の 記

世界測地系(測地成果2024)

|                                                                                     |              |                                                                                      |  |                                                                                      |  |                |  |
|-------------------------------------------------------------------------------------|--------------|--------------------------------------------------------------------------------------|--|--------------------------------------------------------------------------------------|--|----------------|--|
| 点 名                                                                                 | 節点 NO. 022-3 | 1/5万図名                                                                               |  | 1/25,000図名                                                                           |  |                |  |
|                                                                                     |              | 八王子                                                                                  |  | 上 溝                                                                                  |  |                |  |
| 所 在 地                                                                               |              | 神奈川県厚木市上依知1657番地先                                                                    |  |                                                                                      |  |                |  |
| 所 有 者                                                                               |              | 厚木市                                                                                  |  |                                                                                      |  |                |  |
| 測標の種類                                                                               |              | 三脚 (1.500m)                                                                          |  | 埋 設 法                                                                                |  | 金属標 (地上)       |  |
| 埋 標                                                                                 |              | 平成16年7月2日                                                                            |  | 埋 設 者                                                                                |  | 萩原賢二           |  |
| 観 測                                                                                 |              | 平成16年8月3日                                                                            |  | 観 測 者                                                                                |  | 服部義和           |  |
| 基 準 点 成 果 表                                                                         |              |                                                                                      |  |                                                                                      |  |                |  |
| ° / "                                                                               |              |                                                                                      |  | m                                                                                    |  | 縮尺係数= 0.999922 |  |
| B = 35 30 41.5671                                                                   |              |                                                                                      |  | X = -54089.238                                                                       |  |                |  |
| L = 139 21 48.9495                                                                  |              |                                                                                      |  | Y = -42608.680                                                                       |  |                |  |
| 標高= 69.565m                                                                         |              |                                                                                      |  | 座標系= 9系                                                                              |  |                |  |
| 備 考                                                                                 |              | 「この測量成果は、国土地理院長の助言を受けて得たものである。(助言番号)令7関公第263号」                                       |  |                                                                                      |  |                |  |
|                                                                                     |              | 標高補正年月日：令和7年9月22日                                                                    |  |                                                                                      |  |                |  |
|                                                                                     |              | 標高補正の方法：PatchJGD(標高版)三角点標高補正用による標高補正(Ver. 1.0.1、hyokorevTR_jgd2024_h.Par Ver. 1.0.0) |  |                                                                                      |  |                |  |
|                                                                                     |              |                                                                                      |  |                                                                                      |  |                |  |
| 案 内 図 縮尺 1:25000                                                                    |              |                                                                                      |  | 略 図                                                                                  |  |                |  |
|  |              |                                                                                      |  |  |  |                |  |
| 写 真                                                                                 |              |                                                                                      |  |                                                                                      |  |                |  |
| 遠 景                                                                                 |              |                                                                                      |  | 近 景                                                                                  |  |                |  |
|  |              |                                                                                      |  |  |  |                |  |

基準点成果表

(AREA 9)

節点 NO. 022-4

|   |                |      |            |
|---|----------------|------|------------|
|   | ° / "          |      | m          |
| B | 35 30 39.1371  | X    | -54163.852 |
| L | 139 21 46.6944 | Y    | -42665.858 |
| N | 0 16 23.6      | H    | 74.585     |
|   |                | 柱石長  |            |
|   |                | 縮尺係数 | 0.999922   |

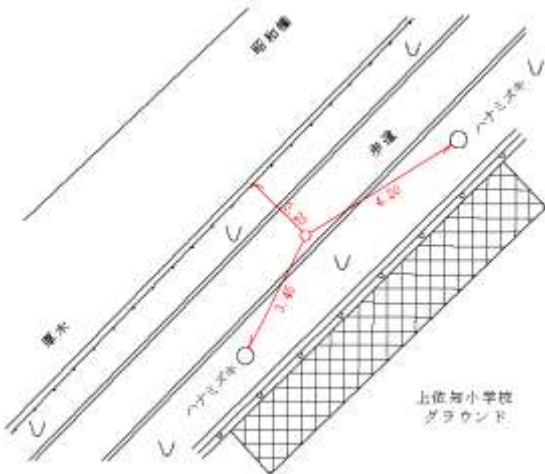
| 視準点の名称    |     | 平均方向角               |                | 距　　離        |     | 備　　考 |
|-----------|-----|---------------------|----------------|-------------|-----|------|
| NO. 022-3 |     | ° / ″<br>37 27 48.8 |                | m<br>94.010 |     |      |
| ② NO. 05  |     | 182 20 17.7         |                | 74.224      |     |      |
| 埋標型式      | 地　上 | <del>地　中</del>      | <del>屋　上</del> | 標識番号        | 金属標 |      |

「この測量成果は、国土地理院長の助言を受けて得たものである。  
(助言番号)令7関公第263号」  
旧成果調製年月日：平成24年3月27日  
標高補正年月日：令和7年9月22日  
標高補正の方法：PatchJGD(標高版)三角点標高補正用による標高補正(Ver. 1.0.1、  
hyokorevTR\_jgd2024\_h.Par Ver. 1.0.0)



3 級 基 準 点 の 記

世界測地系(測地成果2024)

|                                                                                     |              |   |  |                                                                                      |  |          |  |
|-------------------------------------------------------------------------------------|--------------|---|--|--------------------------------------------------------------------------------------|--|----------|--|
| 点 名                                                                                 | 節点 NO. 022-4 | 1/5万図名   |  | 1/25, 000図名                                                                          |  |          |  |
|                                                                                     |              | 八王子   |  | 上 溝                                                                                  |  |          |  |
| 所 在 地                                                                               |              | 神奈川県厚木市上依知1489番地先   |  |                                                                                      |  |          |  |
| 所 有 者                                                                               |              | 厚木市   |  |                                                                                      |  |          |  |
| 測標の種類                                                                               |              | 三脚 (1. 500m)   |  | 埋 設 法                                                                                |  | 金属標 (地上) |  |
| 埋 標                                                                                 |              | 平成16年7月2日   |  | 埋 設 者                                                                                |  | 萩原賢二     |  |
| 観 測                                                                                 |              | 平成16年8月3日   |  | 観 測 者                                                                                |  | 服部義和     |  |
| 基 準 点 成 果 表                                                                         |              |   |  |                                                                                      |  |          |  |
| ° / "                                                                               |              | m   |  | 縮尺係数= 0. 999922                                                                      |  |          |  |
| B = 35 30 39. 1371                                                                  |              | X = -54163. 852   |  |                                                                                      |  |          |  |
| L = 139 21 46. 6944                                                                 |              | Y = -42665. 858   |  |                                                                                      |  |          |  |
| 標高= 74. 585m                                                                        |              | 座標系= 9系   |  |                                                                                      |  |          |  |
| 備 考                                                                                 |              | 「この測量成果は、国土地理院長の助言を受けて得たものである。(助言番号)令7関公第263号」<br>標高補正年月日：令和7年9月22日<br>標高補正の方法：PatchJGD(標高版)三角点標高補正用による標高補正(Ver. 1. 0. 1、hyokorevTR_jgd2024_h. Par Ver. 1. 0. 0) |  |                                                                                      |  |          |  |
| 案 内 図 縮尺 1:25000                                                                    |              |   |  | 略 図                                                                                  |  |          |  |
|  |              |   |  |  |  |          |  |
| 写 真                                                                                 |              |   |  |                                                                                      |  |          |  |
| 遠 景                                                                                 |              |   |  | 近 景                                                                                  |  |          |  |
|  |              |   |  |  |  |          |  |



基準点成果表

(AREA 9)

節点 NO. 023-1

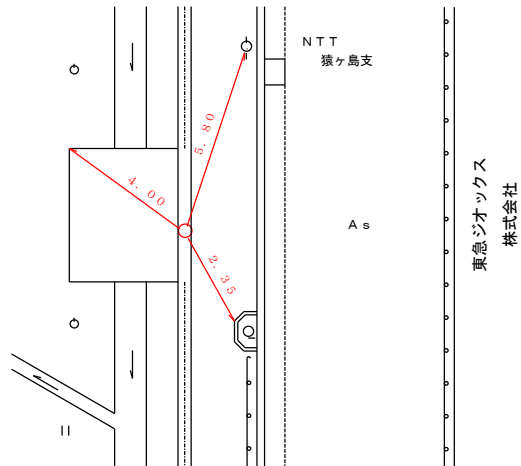
|                  |       |            |
|------------------|-------|------------|
|                  | ° / " | m          |
| B 35 30 39.6373  | X     | -54152.115 |
| L 139 22 17.5945 | Y     | -41887.196 |
| N 0 16 5.6       | H     | 37.660     |
|                  | 柱石長   |            |
|                  | 縮尺係数  | 0.999922   |

| 視準点の名称  |     | 平均方向角               |                | 距　　離         |     | 備　　考 |
|---------|-----|---------------------|----------------|--------------|-----|------|
| NO. 029 |     | ° / ″<br>160 23 8.3 |                | m<br>113.606 |     |      |
| NO. 023 |     | 355 26 45.0         |                | 174.758      |     |      |
| 埋標型式    | 地　上 | <del>地　中</del>      | <del>屋　上</del> | 標識番号         | 金属標 |      |

「この測量成果は、国土地理院長の助言を受けて得たものである。  
(助言番号)令7関公第263号」  
旧成果調製年月日：平成24年3月27日  
標高補正年月日：令和7年9月22日  
標高補正の方法：PatchJGD(標高版)三角点標高補正用による標高補正(Ver. 1.0.1、  
hyokorevTR\_jgd2024\_h.Par Ver. 1.0.0)

3 級 基 準 点 の 記

世界測地系(測地成果2024)

|                                                                                     |              |   |  |                                                                                      |                |           |  |
|-------------------------------------------------------------------------------------|--------------|---|--|--------------------------------------------------------------------------------------|----------------|-----------|--|
| 点 名                                                                                 | 節点 NO. 023-1 | 1/5万図名   |  | 1/25,000図名                                                                           |                |           |  |
|                                                                                     |              | 八王子   |  | 上 溝                                                                                  |                |           |  |
| 所 在 地                                                                               |              | 神奈川県厚木市上依知2152番地先   |  |                                                                                      |                |           |  |
| 所 有 者                                                                               |              | 厚木市   |  |                                                                                      |                |           |  |
| 測標の種類                                                                               |              | 三脚 (1.500m)   |  | 埋 設 法                                                                                |                | 金属標 (地上)  |  |
| 埋 標                                                                                 |              | 平成16年7月2日   |  | 埋 設 者                                                                                |                | 佐 藤 純 一   |  |
| 観 測                                                                                 |              | 平成16年7月12日   |  | 観 測 者                                                                                |                | 瀬 戸 紳 太 郎 |  |
| 基 準 点 成 果 表                                                                         |              |   |  |                                                                                      |                |           |  |
| ° / ″                                                                               |              | m   |  |                                                                                      | 縮尺係数= 0.999922 |           |  |
| B = 35 30 39.6373                                                                   |              | X = -54152.115   |  |                                                                                      |                |           |  |
| L = 139 22 17.5945                                                                  |              | Y = -41887.196   |  |                                                                                      |                |           |  |
| 標高 = 37.660m                                                                        |              | 座標系 = 9系   |  |                                                                                      |                |           |  |
| 備 考                                                                                 |              | 「この測量成果は、国土地理院長の助言を受けて得たものである。(助言番号)令7関公第263号」<br>標高補正年月日：令和7年9月22日<br>標高補正の方法：PatchJGD(標高版)三角点標高補正用による標高補正(Ver. 1.0.1、hyokorevTR_jgd2024_h.Par Ver. 1.0.0) |  |                                                                                      |                |           |  |
| 案 内 図 縮尺 1:25000                                                                    |              |   |  | 略 図                                                                                  |                |           |  |
|  |              |   |  |  |                |           |  |
| 写 真                                                                                 |              |   |  |                                                                                      |                |           |  |
| 遠 景                                                                                 |              |   |  | 近 景                                                                                  |                |           |  |
|  |              |   |  |  |                |           |  |

基 準 点 成 果 表

(AREA 9)

節点 NO. 024-1

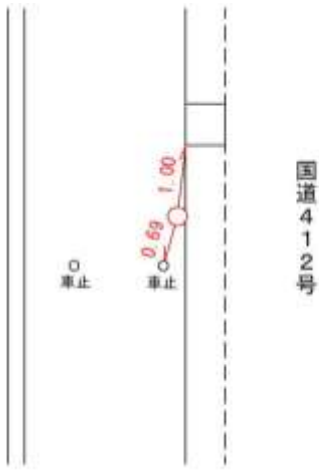
|                  |               |   |
|------------------|---------------|---|
|                  | ° / "         | m |
| B 35 30 36.7344  | X -54210.628  |   |
| L 139 18 13.2235 | Y -48045.082  |   |
| N 0 18 27.6      | H 128.167     |   |
|                  | 柱石長           |   |
|                  | 縮尺係数 0.999928 |   |

| 視準点の名称    |     | 平均方向角                |                | 距　　離         |                       | 備　　考 |
|-----------|-----|----------------------|----------------|--------------|-----------------------|------|
| ③ NO. 032 |     | ° / ″<br>132 01 36.3 |                | m<br>134.514 |                       |      |
| ③ NO. 024 |     | 314 27 12.4          |                | 92.754       |                       |      |
| 埋標型式      | 地　上 | <del>地　中</del>       | <del>量　主</del> | 標識番号         | <del>標　石</del><br>金属標 |      |

「この測量成果は、国土地理院長の助言を受けて得たものである。  
(助言番号)令7関公第263号」  
旧成果調製年月日：令和4年11月16日  
標高補正年月日：令和7年9月22日  
標高補正の方法：PatchJGD(標高版)三角点標高補正用による標高補正(Ver. 1.0.1、  
hyokorevTR\_jgd2024\_h.Par Ver. 1.0.0)

3 級 基 準 点 の 記

世界測地系(測地成果2024)

|                                                                                     |              |   |  |                                                                                       |                |          |  |
|-------------------------------------------------------------------------------------|--------------|---|--|---------------------------------------------------------------------------------------|----------------|----------|--|
| 点 名                                                                                 | 節点 NO. 024-1 | 1/5万図名   |  | 1/25, 000図名                                                                           |                |          |  |
|                                                                                     |              | 八王子   |  | 上 溝                                                                                   |                |          |  |
| 所 在 地                                                                               |              | 神奈川県厚木市上荻野3660番地先   |  |                                                                                       |                |          |  |
| 所 有 者                                                                               |              | 神奈川県   |  |                                                                                       |                |          |  |
| 測標の種類                                                                               |              | 三脚 (1.500m)   |  | 埋 設 法                                                                                 |                | 金属標 (地上) |  |
| 埋 標                                                                                 |              | 平成16年7月13日   |  | 埋 設 者                                                                                 |                | 川 平 諭    |  |
| 観 測                                                                                 |              | 令和4年11月7日   |  | 観 測 者                                                                                 |                | 角 田 真 吾  |  |
| 基 準 点 成 果 表                                                                         |              |   |  |                                                                                       |                |          |  |
| ° / ″                                                                               |              | m   |  |                                                                                       | 縮尺係数= 0.999928 |          |  |
| B = 35 30 36.7344                                                                   |              | X = -54210.628   |  |                                                                                       |                |          |  |
| L = 139 18 13.2235                                                                  |              | Y = -48045.082   |  |                                                                                       |                |          |  |
| 標高 = 128.167m                                                                       |              | 座標系 = 9系   |  |                                                                                       |                |          |  |
| 備 考                                                                                 |              | 「この測量成果は、国土地理院長の助言を受けて得たものである。(助言番号)令7関公第263号」<br>標高補正年月日：令和7年9月22日<br>標高補正の方法：PatchJGD(標高版)三角点標高補正用による標高補正(Ver. 1.0.1、hyokorevTR_jgd2024_h.Par Ver. 1.0.0) |  |                                                                                       |                |          |  |
| 案 内 図 縮尺 1:25000                                                                    |              |   |  | 略 図                                                                                   |                |          |  |
|  |              |   |  |  |                |          |  |
| 写 真                                                                                 |              |   |  |                                                                                       |                |          |  |
| 遠 景                                                                                 |              |   |  | 近 景                                                                                   |                |          |  |
|  |              |   |  |   |                |          |  |

基準点成果表

(AREA 9)

節点 NO. 025-1

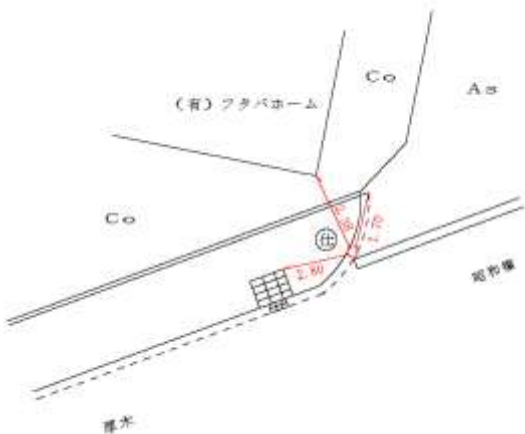
|   |                |      |            |
|---|----------------|------|------------|
|   | ° / "          |      | m          |
| B | 35 30 36.8942  | X    | -54232.327 |
| L | 139 21 41.3387 | Y    | -42801.135 |
| N | 0 16 26.7      | H    | 80.961     |
|   |                | 柱石長  |            |
|   |                | 縮尺係数 | 0.999923   |

| 視準点の名称    |     | 平均方向角             |                | 距　　離         |     | 備　　考 |
|-----------|-----|-------------------|----------------|--------------|-----|------|
| NO. 025   |     | ° / ″<br>25 8 9.2 |                | m<br>103.380 |     |      |
| NO. 025-2 |     | 230 18 21.7       |                | 88.354       |     |      |
| 埋標型式      | 地　上 | <del>地　中</del>    | <del>屋　上</del> | 標識番号         | 金属標 |      |

「この測量成果は、国土地理院長の助言を受けて得たものである。  
(助言番号)令7関公第263号」  
旧成果調製年月日：平成24年3月27日  
標高補正年月日：令和7年9月22日  
標高補正の方法：PatchJGD(標高版)三角点標高補正用による標高補正(Ver. 1.0.1、  
hyokorevTR\_jgd2024\_h.Par Ver. 1.0.0)

3 級 基 準 点 の 記

世界測地系(測地成果2024)

|                                                                                     |   |                                                                                      |          |                  |
|-------------------------------------------------------------------------------------|---|--------------------------------------------------------------------------------------|----------|------------------|
| 点 名                                                                                 | 節点 NO. 025-1   |                                                                                      | 1/5万図名   | 1/25, 000図名      |
|                                                                                     |   |                                                                                      | 八王子      | 上 溝              |
| 所 在 地                                                                               | 神奈川県厚木市上依知1334-2番地先   |                                                                                      |          |                  |
| 所 有 者                                                                               | 厚木市   |                                                                                      |          |                  |
| 測標の種類                                                                               | 三脚 (1. 500m)   | 埋 設 法                                                                                | 金属標 (地上) |                  |
| 埋 標                                                                                 | 平成16年7月2日   | 埋 設 者                                                                                | 萩原賢二     |                  |
| 観 測                                                                                 | 平成16年8月3日   | 観 測 者                                                                                | 服部義和     |                  |
| 基 準 点 成 果 表                                                                         |   |                                                                                      |          |                  |
| ° / ″<br>B = 35 30 36. 8942<br>L = 139 21 41. 3387<br>標高 = 80. 961m                 |   | m<br>X = -54232. 327<br>Y = -42801. 135<br>座標系 = 9系                                  |          | 縮尺係数 = 0. 999923 |
| 備 考                                                                                 | 「この測量成果は、国土地理院長の助言を受けて得たものである。(助言番号)令7関公第263号」<br>標高補正年月日：令和7年9月22日<br>標高補正の方法：PatchJGD(標高版)三角点標高補正用による標高補正(Ver. 1. 0. 1、hyokorevTR_jgd2024_h. Par Ver. 1. 0. 0) |                                                                                      |          |                  |
| 案 内 図 縮尺 1:25000                                                                    |   | 略 図                                                                                  |          |                  |
|  |   |  |          |                  |
| 写 真                                                                                 |   |                                                                                      |          |                  |
| 遠 景                                                                                 |   | 近 景                                                                                  |          |                  |
|  |   |  |          |                  |



基準点成果表

(AREA 9)

節点 NO. 027-1

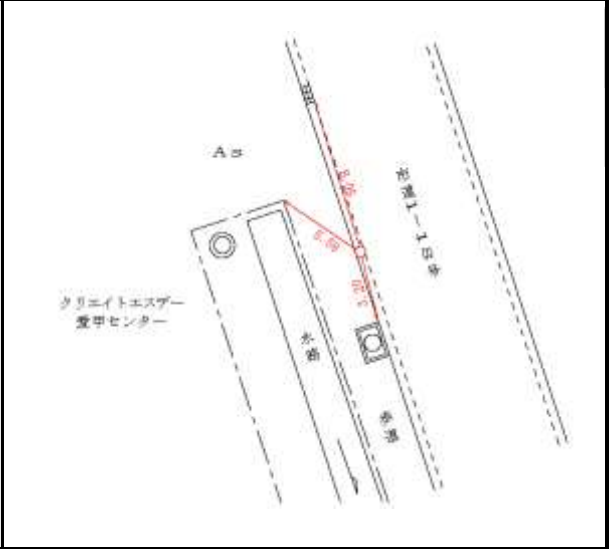
|   |               |      |            |
|---|---------------|------|------------|
|   | ° / "         |      | m          |
| B | 35 30 35.2353 | X    | -54278.570 |
| L | 139 21 1.3330 | Y    | -43809.417 |
| N | 0 16 49.9     | H    | 88.914     |
|   |               | 柱石長  |            |
|   |               | 縮尺係数 | 0.999924   |

| 視準点の名称   |     | 平均方向角                |                | 距　　離         |     | 備　　考 |
|----------|-----|----------------------|----------------|--------------|-----|------|
| ① NO. 04 |     | ° / ″<br>163 45 28.3 |                | m<br>149.348 |     |      |
| NO. 027  |     | 349 5 49.0           |                | 130.474      |     |      |
| 埋標型式     | 地　上 | <del>地　中</del>       | <del>屋　上</del> | 標識番号         | 金属標 |      |

「この測量成果は、国土地理院長の助言を受けて得たものである。  
(助言番号)令7関公第263号」  
旧成果調製年月日：平成24年3月27日  
標高補正年月日：令和7年9月22日  
標高補正の方法：PatchJGD(標高版)三角点標高補正用による標高補正(Ver. 1.0.1、  
hyokorevTR\_jgd2024\_h.Par Ver. 1.0.0)

3 級 基 準 点 の 記

世界測地系(測地成果2024)

|                                                                                     |   |                                                   |                                                                                      |                 |
|-------------------------------------------------------------------------------------|---|---------------------------------------------------|--------------------------------------------------------------------------------------|-----------------|
| 点 名                                                                                 | 節点 NO.027-1   |                                                   | 1/5万図名                                                                               | 1/25,000図名      |
|                                                                                     |   |                                                   | 八王子                                                                                  | 上 溝             |
| 所 在 地                                                                               | 神奈川県厚木市上依知3034番地先   |                                                   |                                                                                      |                 |
| 所 有 者                                                                               | 厚木市   |                                                   |                                                                                      |                 |
| 測標の種類                                                                               | 三脚 (1.500m)   | 埋 設 法                                             | 金属標 (地上)                                                                             |                 |
| 埋 標                                                                                 | 平成16年7月1日   | 埋 設 者                                             | 萩原賢二                                                                                 |                 |
| 観 測                                                                                 | 平成16年8月10日   | 観 測 者                                             | 服部義和                                                                                 |                 |
| 基 準 点 成 果 表                                                                         |   |                                                   |                                                                                      |                 |
| ° / ′ ″<br>B = 35 30 35.2353<br>L = 139 21 1.3330<br>標高 = 88.914m                   |   | m<br>X = -54278.570<br>Y = -43809.417<br>座標系 = 9系 |                                                                                      | 縮尺係数 = 0.999924 |
| 備 考                                                                                 | 「この測量成果は、国土地理院長の助言を受けて得たものである。(助言番号)令7関公第263号」<br>標高補正年月日：令和7年9月22日<br>標高補正の方法：PatchJGD(標高版)三角点標高補正用による標高補正(Ver. 1.0.1、hyokorevTR_jgd2024_h.Par Ver. 1.0.0) |                                                   |                                                                                      |                 |
| 案 内 図 縮尺 1:25000                                                                    |   |                                                   | 略 図                                                                                  |                 |
|   |   |                                                   |   |                 |
| 写 真                                                                                 |   |                                                   |                                                                                      |                 |
| 遠 景                                                                                 |   |                                                   | 近 景                                                                                  |                 |
|  |   |                                                   |  |                 |

基準点成果表

(AREA 9)

節点 NO. 028-1

|                  |       |            |
|------------------|-------|------------|
|                  | ° / " | m          |
| B 35 30 36.8934  | X     | -54230.277 |
| L 139 21 24.2357 | Y     | -43232.083 |
| N 0 16 36.6      | H     | 84.379     |
|                  | 柱石長   |            |
|                  | 縮尺係数  | 0.999923   |

| 視準点の名称  |     | 平均方向角               |                | 距　　離         |     | 備　　考 |
|---------|-----|---------------------|----------------|--------------|-----|------|
| NO. 028 |     | ° / ″<br>63 53 34.9 |                | m<br>117.251 |     |      |
| NO. 031 |     | 253 40 58.2         |                | 152.606      |     |      |
| 埋標型式    | 地　上 | <del>地　中</del>      | <del>屋　上</del> | 標識番号         | 金属標 |      |

「この測量成果は、国土地理院長の助言を受けて得たものである。  
(助言番号)令7関公第263号」  
旧成果調製年月日：平成24年3月27日  
標高補正年月日：令和7年9月22日  
標高補正の方法：PatchJGD(標高版)三角点標高補正用による標高補正(Ver. 1.0.1、  
hyokorevTR\_jgd2024\_h.Par Ver. 1.0.0)

3 級 基 準 点 の 記

世界測地系(測地成果2024)

|                    |   |                |          |                 |
|--------------------|---|----------------|----------|-----------------|
| 点 名                | 節点 NO. 028-1   |                | 1/5万図名   | 1/25,000図名      |
|                    |   |                | 八王子      | 上 溝             |
| 所 在 地              | 神奈川県厚木市上依知1241-6番地先   |                |          |                 |
| 所 有 者              | 厚木市   |                |          |                 |
| 測標の種類              | 三脚 (1.500m)   | 埋 設 法          | 金属標 (地上) |                 |
| 埋 標                | 平成16年7月1日   | 埋 設 者          | 萩原賢二     |                 |
| 観 測                | 平成16年8月9日   | 観 測 者          | 服部義和     |                 |
| 基 準 点 成 果 表        |   |                |          |                 |
| ° / "              |   | m              |          | 縮尺係数 = 0.999923 |
| B = 35 30 36.8934  |   | X = -54230.277 |          |                 |
| L = 139 21 24.2357 |   | Y = -43232.083 |          |                 |
| 標高 = 84.379m       |   | 座標系 = 9系       |          |                 |
| 備 考                | 「この測量成果は、国土地理院長の助言を受けて得たものである。(助言番号)令7関公第263号」<br>標高補正年月日：令和7年9月22日<br>標高補正の方法：PatchJGD(標高版)三角点標高補正用による標高補正(Ver. 1.0.1、hyokorevTR_jgd2024_h.Par Ver. 1.0.0) |                |          |                 |
| 案 内 図 縮尺 1:25000   |   |                | 略 図      |                 |
|                    |   |                |          |                 |
| 写 真                |   |                |          |                 |
| 遠 景                |   |                | 近 景      |                 |
|                    |   |                |          |                 |

基準点成果表

(AREA 9)

節点 NO. 028-2

|                  |       |            |  |
|------------------|-------|------------|--|
|                  | ° / " | m          |  |
| B 35 30 34.8520  | X     | -54294.179 |  |
| L 139 21 32.4036 | Y     | -43026.577 |  |
| N 0 16 31.86     | H     | 82.744     |  |
|                  | 柱石長   |            |  |
|                  | 縮尺係数  | 0.999923   |  |

| 視準点の名称  |     | 平均方向角                |                | 距　　離         |     | 備　　考 |
|---------|-----|----------------------|----------------|--------------|-----|------|
| NO. 035 |     | ° / ″<br>126 59 26.4 |                | m<br>147.881 |     |      |
| NO. 028 |     | 319 02 58.2          |                | 152.927      |     |      |
| 埋標型式    | 地　上 | <del>地　中</del>       | <del>屋　上</del> | 標識番号         | 金属標 |      |

「この測量成果は、国土地理院長の助言を受けて得たものである。  
(助言番号)令7関公第263号」  
旧成果調製年月日：平成24年3月27日  
標高補正年月日：令和7年4月4日  
標高補正の方法：PatchJGD(標高版)三角点標高補正用による標高補正(Ver. 1.0.1、  
hyokorevTR\_jgd2024\_h.Par Ver. 1.0.0)

3 級 基 準 点 の 記

世界測地系(測地成果2024)

|                  |              |   |  |             |                |          |  |
|------------------|--------------|---|--|-------------|----------------|----------|--|
| 点 名              | 節点 NO. 028-2 | 1/5万図名   |  | 1/25, 000図名 |                |          |  |
|                  |              | 八王子   |  | 上 溝         |                |          |  |
| 所 在 地            |              | 神奈川県厚木市上依知1366-1番地先   |  |             |                |          |  |
| 所 有 者            |              | 厚木市   |  |             |                |          |  |
| 測標の種類            |              | 三脚 (1.500m)   |  | 埋 設 法       |                | 金属標 (地上) |  |
| 埋 標              |              | 令和7年1月31日   |  | 埋 設 者       |                | 坂井 弘治    |  |
| 観 測              |              | 令和7年4月 3日   |  | 観 測 者       |                | 中山 隆     |  |
| 基 準 点 成 果 表      |              |   |  |             |                |          |  |
| ° / ″            |              | m   |  |             | 縮尺係数＝ 0.999923 |          |  |
| B＝ 35 30 34.8520 |              | X＝-54294.179   |  |             |                |          |  |
| L＝139 21 32.4036 |              | Y＝-43026.577   |  |             |                |          |  |
| 標高＝ 82.744m      |              | 座標系＝ 9系   |  |             |                |          |  |
| 備 考              |              | 「この測量成果は、国土地理院長の助言を受けて得たものである。(助言番号)令7関公第263号」<br>標高補正年月日：令和7年9月22日<br>標高補正の方法：PatchJGD(標高版)三角点標高補正用による標高補正(Ver. 1.0.1、hyokorevTR_jgd2024_h.Par Ver. 1.0.0) |  |             |                |          |  |
| 案 内 図 縮尺 1:25000 |              |   |  | 略 図         |                |          |  |
|                  |              |   |  |             |                |          |  |
| 写 真              |              |   |  |             |                |          |  |
| 遠 景              |              |   |  | 近 景         |                |          |  |
|                  |              |   |  |             |                |          |  |



基 準 点 成 果 表

(AREA 9)

節点 NO. 030-1

|   |                |      |            |
|---|----------------|------|------------|
|   | ° / "          |      | m          |
| B | 35 30 30.9582  | X    | -54420.622 |
| L | 139 22 26.4754 | Y    | -41664.672 |
| N | 0 16 0.4       | H    | 40.435     |
|   |                | 柱石長  |            |
|   |                | 縮尺係数 | 0.999921   |

| 視準点の名称  |     | 平均方向角              |                | 距　　離         |     | 備　　考 |
|---------|-----|--------------------|----------------|--------------|-----|------|
| NO. 030 |     | ° / ″<br>2 27 30.4 |                | m<br>174.486 |     |      |
| NO. 039 |     | 187 19 34.1        |                | 106.057      |     |      |
| 埋標型式    | 地　上 | <del>地　中</del>     | <del>屋　上</del> | 標識番号         | 金属標 |      |

「この測量成果は、国土地理院長の助言を受けて得たものである。  
(助言番号)令7関公第263号」  
旧成果調製年月日：平成24年3月27日  
標高補正年月日：令和7年9月22日  
標高補正の方法：PatchJGD(標高版)三角点標高補正用による標高補正(Ver. 1.0.1、  
hyokorevTR\_jgd2024\_h.Par Ver. 1.0.0)

3 級 基 準 点 の 記

世界測地系(測地成果2024)

|                                                                    |   |                                                   |           |                 |
|--------------------------------------------------------------------|---|---------------------------------------------------|-----------|-----------------|
| 点 名                                                                | 節点 NO.030-1   |                                                   | 1/5万図名    | 1/25,000図名      |
|                                                                    |   |                                                   | 八王子       | 原町田             |
| 所 在 地                                                              | 神奈川県厚木市猿ヶ島195番地先   |                                                   |           |                 |
| 所 有 者                                                              | 厚木市   |                                                   |           |                 |
| 測標の種類                                                              | 三脚 (1.500m)   | 埋 設 法                                             | 金属標 (地上)  |                 |
| 埋 標                                                                | 平成16年7月2日   | 埋 設 者                                             | 佐 藤 純 一   |                 |
| 観 測                                                                | 平成16年7月13日   | 観 測 者                                             | 瀬 戸 紳 太 郎 |                 |
| 基 準 点 成 果 表                                                        |   |                                                   |           |                 |
| ° / ′ ″<br>B = 35 30 30.9582<br>L = 139 22 26.4754<br>標高 = 40.435m |   | m<br>X = -54420.622<br>Y = -41664.672<br>座標系 = 9系 |           | 縮尺係数 = 0.999921 |
| 備 考                                                                | 「この測量成果は、国土地理院長の助言を受けて得たものである。(助言番号)令7関公第263号」<br>標高補正年月日：令和7年9月22日<br>標高補正の方法：PatchJGD(標高版)三角点標高補正用による標高補正(Ver. 1.0.1、hyokorevTR_jgd2024_h.Par Ver. 1.0.0) |                                                   |           |                 |
| 案 内 図 縮尺 1:25000                                                   |   | 略 図                                               |           |                 |
|                                                                    |   |                                                   |           |                 |
| 写 真                                                                |   |                                                   |           |                 |
| 遠 景                                                                |   | 近 景                                               |           |                 |
|                                                                    |   |                                                   |           |                 |

基準点成果表

(AREA 9)

節点 NO. 032-1

|                  |       |            |
|------------------|-------|------------|
|                  | ° / " | m          |
| B 35 30 32.5164  | X     | -54341.590 |
| L 139 18 20.4496 | Y     | -47863.702 |
| N 0 18 23.3      | H     | 118.214    |
|                  | 柱石長   |            |
|                  | 縮尺係数  | 0.999928   |

| 視準点の名称  |     | 平均方向角               |                | 距　　離        |     | 備　　考 |
|---------|-----|---------------------|----------------|-------------|-----|------|
| NO. 036 |     | ° / ″<br>128 4 38.9 |                | m<br>85.274 |     |      |
| NO. 032 |     | 296 39 59.5         |                | 91.168      |     |      |
| 埋標型式    | 地　上 | <del>地　中</del>      | <del>屋　上</del> | 標識番号        | 金属標 |      |

「この測量成果は、国土地理院長の助言を受けて得たものである。  
(助言番号)令7関公第263号」  
旧成果調製年月日：平成24年3月27日  
標高補正年月日：令和7年9月22日  
標高補正の方法：PatchJGD(標高版)三角点標高補正用による標高補正(Ver. 1.0.1、  
hyokorevTR\_jgd2024\_h.Par Ver. 1.0.0)

3 級 基 準 点 の 記

世界測地系(測地成果2024)

|                    |   |                |                 |
|--------------------|---|----------------|-----------------|
| 点 名                | 節点 NO.032-1   | 1/5万図名         | 1/25,000図名      |
|                    |   | 八王子            | 上 溝             |
| 所 在 地              | 神奈川県厚木市上荻野1912番地先   |                |                 |
| 所 有 者              | 神奈川県   |                |                 |
| 測標の種類              | 三脚 (1.500m)   | 埋 設 法          | 金属標 (地上)        |
| 埋 標                | 平成16年7月13日   | 埋 設 者          | 川 平 諭           |
| 観 測                | 平成16年8月2日   | 観 測 者          | 川 平 諭           |
| 基 準 点 成 果 表        |   |                |                 |
| ° / "              |   | m              | 縮尺係数 = 0.999928 |
| B = 35 30 32.5164  |   | X = -54341.590 |                 |
| L = 139 18 20.4496 |   | Y = -47863.702 |                 |
| 標高 = 118.214m      |   | 座標系 = 9系       |                 |
| 備 考                | 「この測量成果は、国土地理院長の助言を受けて得たものである。(助言番号)令7関公第263号」<br>標高補正年月日：令和7年9月22日<br>標高補正の方法：PatchJGD(標高版)三角点標高補正用による標高補正(Ver. 1.0.1、hyokorevTR_jgd2024_h.Par Ver. 1.0.0) |                |                 |
| 案 内 図 縮尺 1:25000   |   | 略 図            |                 |
|                    |   |                |                 |
| 写 真                |   |                |                 |
| 遠 景                |   | 近 景            |                 |
|                    |   |                |                 |

基準点成果表

(AREA 9)

節点 NO.032-2

|   |                |      |            |
|---|----------------|------|------------|
|   | ° / "          | m    |            |
| B | 35 30 30.3205  | X    | -54409.335 |
| L | 139 18 21.0078 | Y    | -47849.998 |
| N | 0 18 23.0      | H    | 117.296    |
|   |                | 柱石長  |            |
|   |                | 縮尺係数 | 0.999928   |

| 視準点の名称    |     | 平均方向角          |                | 距　　離     |                       | 備　　考 |
|-----------|-----|----------------|----------------|----------|-----------------------|------|
| ③　NO. 441 |     | °　/　"          |                | m        |                       |      |
|           |     | 160 57 34. 4   |                | 101. 424 |                       |      |
| ③　NO. 032 |     | 318 47 09. 6   |                | 144. 455 |                       |      |
| 埋標型式      | 地　上 | <del>地　中</del> | <del>量　土</del> | 標識番号     | <del>標　石</del><br>金属標 |      |

「この測量成果は、国土地理院長の助言を受けて得たものである。  
(助言番号)令7関公第263号」  
旧成果調製年月日：令和4年11月16日  
標高補正年月日：令和7年9月22日  
標高補正の方法：PatchJGD(標高版)三角点標高補正用による標高補正(Ver. 1.0.1、  
hyokorevTR\_jgd2024\_h.Par Ver. 1.0.0)

3 級 基 準 点 の 記

世界測地系(測地成果2024)

|                                                                     |   |                                                   |          |                 |
|---------------------------------------------------------------------|---|---------------------------------------------------|----------|-----------------|
| 点 名                                                                 | 節点 NO.032-2   |                                                   | 1/5万図名   | 1/25,000図名      |
|                                                                     |   |                                                   | 八王子      | 上 溝             |
| 所 在 地                                                               | 神奈川県厚木市上荻野1779-2番地先   |                                                   |          |                 |
| 所 有 者                                                               | 厚木市   |                                                   |          |                 |
| 測標の種類                                                               | 三脚 (1.500m)   | 埋 設 法                                             | 金属標 (地上) |                 |
| 埋 標                                                                 | 令和4年10月14日   | 埋 設 者                                             | 高 橋 雅 志  |                 |
| 観 測                                                                 | 令和4年11月7日   | 観 測 者                                             | 角 田 真 吾  |                 |
| 基 準 点 成 果 表                                                         |   |                                                   |          |                 |
| ° / ′ ″<br>B = 35 30 30.3205<br>L = 139 18 21.0078<br>標高 = 117.296m |   | m<br>X = -54409.335<br>Y = -47849.998<br>座標系 = 9系 |          | 縮尺係数 = 0.999928 |
| 備 考                                                                 | 「この測量成果は、国土地理院長の助言を受けて得たものである。(助言番号)令7関公第263号」<br>標高補正年月日：令和7年9月22日<br>標高補正の方法：PatchJGD(標高版)三角点標高補正用による標高補正(Ver. 1.0.1、hyokorevTR_jgd2024_h.Par Ver. 1.0.0) |                                                   |          |                 |
| 案 内 図 縮尺 1:25000                                                    |   | 略 図                                               |          |                 |
|                                                                     |   |                                                   |          |                 |
| 写 真                                                                 |   |                                                   |          |                 |
| 遠 景                                                                 |   | 近 景                                               |          |                 |
|                                                                     |   |                                                   |          |                 |



基準点成果表

(AREA 9)

節点 NO. 035-1

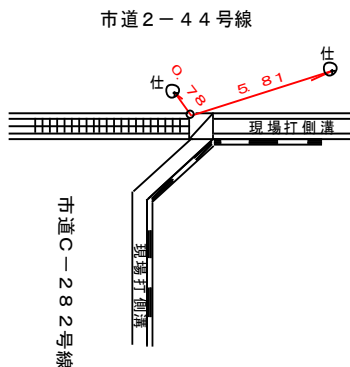
|                  |       |      |            |
|------------------|-------|------|------------|
|                  | ° / " |      | m          |
| B 35 30 29.4751  |       | X    | -54459.938 |
| L 139 21 32.9039 |       | Y    | -43014.767 |
| N 0 16 31.5      |       | H    | 81.938     |
|                  |       | 柱石長  |            |
|                  |       | 縮尺係数 | 0.999923   |

| 視準点の名称  |     | 平均方向角              |                | 距　　離         |     | 備　　考 |
|---------|-----|--------------------|----------------|--------------|-----|------|
| NO. 035 |     | ° / ″<br>47 54 7.6 |                | m<br>112.115 |     |      |
| NO. 040 |     | 230 3 9.2          |                | 165.578      |     |      |
| 埋標型式    | 地　上 | <del>地　中</del>     | <del>屋　上</del> | 標識番号         | 金属標 |      |

「この測量成果は、国土地理院長の助言を受けて得たものである。  
(助言番号)令7関公第263号」  
旧成果調製年月日：平成24年3月27日  
標高補正年月日：令和7年9月22日  
標高補正の方法：PatchJGD(標高版)三角点標高補正用による標高補正(Ver. 1.0.1、  
hyokorevTR\_jgd2024\_h.Par Ver. 1.0.0)

3 級 基 準 点 の 記

世界測地系(測地成果2024)

|                                                                                     |              |   |  |                                                                                      |  |          |  |
|-------------------------------------------------------------------------------------|--------------|---|--|--------------------------------------------------------------------------------------|--|----------|--|
| 点 名                                                                                 | 節点 NO. 035-1 | 1/5万図名   |  | 1/25,000図名                                                                           |  |          |  |
|                                                                                     |              | 八王子   |  | 上 溝                                                                                  |  |          |  |
| 所 在 地                                                                               |              | 神奈川県厚木市上依知1313番地先   |  |                                                                                      |  |          |  |
| 所 有 者                                                                               |              | 厚木市   |  |                                                                                      |  |          |  |
| 測標の種類                                                                               |              | 三脚 (1.500m)   |  | 埋 設 法                                                                                |  | 金属標 (地上) |  |
| 埋 標                                                                                 |              | 平成16年7月1日   |  | 埋 設 者                                                                                |  | 松 浦 孝 二  |  |
| 観 測                                                                                 |              | 平成16年8月2日   |  | 観 測 者                                                                                |  | 瀬 戸 幸 治  |  |
| 基 準 点 成 果 表                                                                         |              |   |  |                                                                                      |  |          |  |
| ° / "                                                                               |              | m   |  | 縮尺係数= 0.999923                                                                       |  |          |  |
| B = 35 30 29.4751                                                                   |              | X = -54459.938   |  |                                                                                      |  |          |  |
| L = 139 21 32.9039                                                                  |              | Y = -43014.767   |  |                                                                                      |  |          |  |
| 標高= 81.938m                                                                         |              | 座標系= 9系   |  |                                                                                      |  |          |  |
| 備 考                                                                                 |              | 「この測量成果は、国土地理院長の助言を受けて得たものである。(助言番号)令7関公第263号」<br>標高補正年月日：令和7年9月22日<br>標高補正の方法：PatchJGD(標高版)三角点標高補正用による標高補正(Ver. 1.0.1、hyokorevTR_jgd2024_h.Par Ver. 1.0.0) |  |                                                                                      |  |          |  |
| 案 内 図 縮尺 1:25000                                                                    |              |   |  | 略 図                                                                                  |  |          |  |
|  |              |   |  |  |  |          |  |
| 写 真                                                                                 |              |   |  |                                                                                      |  |          |  |
| 遠 景                                                                                 |              |   |  | 近 景                                                                                  |  |          |  |
|  |              |   |  |  |  |          |  |

基準点成果表

(AREA 9)

節点 NO. 036-2

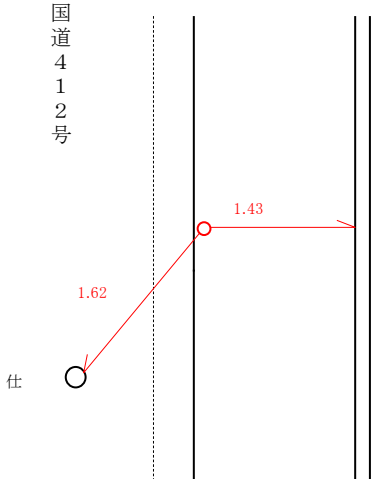
|                  |       |      |            |
|------------------|-------|------|------------|
|                  | ° / " |      | m          |
| B 35 30 23.0768  |       | X    | -54633.988 |
| L 139 18 31.6193 |       | Y    | -47583.797 |
| N 0 18 16.8      |       | H    | 108.239    |
|                  |       | 柱石長  |            |
|                  |       | 縮尺係数 | 0.999928   |

| 視準点の名称    |     | 平均方向角               |                | 距　　離        |     | 備　　考 |
|-----------|-----|---------------------|----------------|-------------|-----|------|
| NO. 046   |     | ° / ″<br>153 7 31.0 |                | m<br>96.735 |     |      |
| NO. 036-1 |     | 320 39 39.7         |                | 85.396      |     |      |
| 埋標型式      | 地　上 | <del>地　中</del>      | <del>屋　上</del> | 標識番号        | 金属標 |      |

「この測量成果は、国土地理院長の助言を受けて得たものである。  
(助言番号)令7関公第263号」  
旧成果調製年月日：平成24年3月27日  
標高補正年月日：令和7年9月22日  
標高補正の方法：PatchJGD(標高版)三角点標高補正用による標高補正(Ver. 1.0.1、  
hyokorevTR\_jgd2024\_h.Par Ver. 1.0.0)

3 級 基 準 点 の 記

世界測地系(測地成果2024)

|                                                                                     |  |   |  |                                                                                      |  |            |  |
|-------------------------------------------------------------------------------------|--|---|--|--------------------------------------------------------------------------------------|--|------------|--|
| 点 名                                                                                 |  | 節点 NO. 036-2   |  | 1/5万図名                                                                               |  | 1/25,000図名 |  |
|                                                                                     |  |   |  | 八王子                                                                                  |  | 上 溝        |  |
| 所 在 地                                                                               |  | 神奈川県厚木市上荻野1662番地先   |  |                                                                                      |  |            |  |
| 所 有 者                                                                               |  | 神奈川県   |  |                                                                                      |  |            |  |
| 測標の種類                                                                               |  | 三脚 (1.500m)   |  | 埋 設 法                                                                                |  | 金属標 (地上)   |  |
| 埋 標                                                                                 |  | 平成16年7月13日   |  | 埋 設 者                                                                                |  | 川 平 諭      |  |
| 観 測                                                                                 |  | 平成16年8月2日   |  | 観 測 者                                                                                |  | 川 平 諭      |  |
| 基 準 点 成 果 表                                                                         |  |   |  |                                                                                      |  |            |  |
| ° / ″                                                                               |  | m   |  | 縮尺係数= 0.999928                                                                       |  |            |  |
| B = 35 30 23.0768                                                                   |  | X = -54633.988   |  |                                                                                      |  |            |  |
| L = 139 18 31.6193                                                                  |  | Y = -47583.797   |  |                                                                                      |  |            |  |
| 標高 = 108.239m                                                                       |  | 座標系 = 9系   |  |                                                                                      |  |            |  |
| 備 考                                                                                 |  | 「この測量成果は、国土地理院長の助言を受けて得たものである。(助言番号)令7関公第263号」<br>標高補正年月日：令和7年9月22日<br>標高補正の方法：PatchJGD(標高版)三角点標高補正用による標高補正(Ver. 1.0.1、hyokorevTR_jgd2024_h.Par Ver. 1.0.0) |  |                                                                                      |  |            |  |
| 案 内 図 縮尺 1:25000                                                                    |  |   |  | 略 図                                                                                  |  |            |  |
|  |  |   |  |  |  |            |  |
| 写 真                                                                                 |  |   |  |                                                                                      |  |            |  |
| 遠 景                                                                                 |  |   |  | 近 景                                                                                  |  |            |  |
|  |  |   |  |  |  |            |  |

基準点成果表

(AREA 9)

節点 NO. 037-1

|                  |       |            |
|------------------|-------|------------|
|                  | ° / " | m          |
| B 35 30 27.9083  | X     | -54514.096 |
| L 139 22 22.1137 | Y     | -41775.015 |
| N 0 16 2.9       | H     | 37.178     |
|                  | 柱石長   |            |
|                  | 縮尺係数  | 0.999921   |

| 視準点の名称  |     | 平均方向角               |                | 距　　離        |     | 備　　考 |
|---------|-----|---------------------|----------------|-------------|-----|------|
| NO. 039 |     | ° / ″<br>96 53 44.2 |                | m<br>97.533 |     |      |
| NO. 037 |     | 355 46 31.2         |                | 105.984     |     |      |
| 埋標型式    | 地　上 | <del>地　中</del>      | <del>屋　上</del> | 標識番号        | 金属標 |      |

「この測量成果は、国土地理院長の助言を受けて得たものである。  
(助言番号)令7関公第263号」  
旧成果調製年月日：平成24年3月27日  
標高補正年月日：令和7年9月22日  
標高補正の方法：PatchJGD(標高版)三角点標高補正用による標高補正(Ver. 1.0.1、  
hyokorevTR\_jgd2024\_h.Par Ver. 1.0.0)

3 級 基 準 点 の 記

世界測地系(測地成果2024)

|                    |   |                |          |                 |
|--------------------|---|----------------|----------|-----------------|
| 点 名                | 節点 NO.037-1   |                | 1/5万図名   | 1/25,000図名      |
|                    |   |                | 八王子      | 原町田             |
| 所 在 地              | 神奈川県厚木市上依知195番地先   |                |          |                 |
| 所 有 者              | 厚木市   |                |          |                 |
| 測標の種類              | 三脚 (1.500m)   | 埋 設 法          | 金属標 (地上) |                 |
| 埋 標                | 平成16年7月2日   | 埋 設 者          | 佐藤 純 一   |                 |
| 観 測                | 平成16年7月12日   | 観 測 者          | 瀬戸 紳 太 郎 |                 |
| 基 準 点 成 果 表        |   |                |          |                 |
| ° / "              |   | m              |          | 縮尺係数 = 0.999921 |
| B = 35 30 27.9083  |   | X = -54514.096 |          |                 |
| L = 139 22 22.1137 |   | Y = -41775.015 |          |                 |
| 標高 = 37.178m       |   | 座標系 = 9系       |          |                 |
| 備 考                | 「この測量成果は、国土地理院長の助言を受けて得たものである。(助言番号)令7関公第263号」<br>標高補正年月日：令和7年9月22日<br>標高補正の方法：PatchJGD(標高版)三角点標高補正用による標高補正(Ver. 1.0.1、hyokorevTR_jgd2024_h.Par Ver. 1.0.0) |                |          |                 |
| 案 内 図 縮尺 1:25000   |   |                | 略 図      |                 |
|                    |   |                |          |                 |
| 写 真                |   |                |          |                 |
| 遠 景                |   |                | 近 景      |                 |
|                    |   |                |          |                 |



基準点成果表

(AREA 9)

節点 NO. 038-1

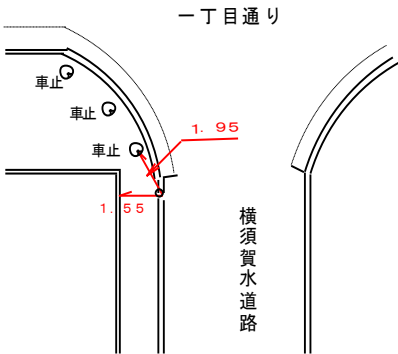
|   |                |      |            |
|---|----------------|------|------------|
|   | ° / "          |      | m          |
| B | 35 30 28.1546  | X    | -54495.207 |
| L | 139 20 48.6996 | Y    | -44128.821 |
| N | 0 16 57.2      | H    | 88.350     |
|   |                | 柱石長  |            |
|   |                | 縮尺係数 | 0.999924   |

| 視準点の名称  |     | 平均方向角               |                | 距　　離        |     | 備　　考 |
|---------|-----|---------------------|----------------|-------------|-----|------|
| NO. 038 |     | ° / ″<br>71 22 38.8 |                | m<br>89.822 |     |      |
| NO. 041 |     | 138 8 11.0          |                | 131.278     |     |      |
| 埋標型式    | 地　上 | <del>地　中</del>      | <del>屋　上</del> | 標識番号        | 金属標 |      |

「この測量成果は、国土地理院長の助言を受けて得たものである。  
(助言番号)令7関公第263号」  
旧成果調製年月日：平成24年3月27日  
標高補正年月日：令和7年9月22日  
標高補正の方法：PatchJGD(標高版)三角点標高補正用による標高補正(Ver. 1.0.1、  
hyokorevTR\_jgd2024\_h.Par Ver. 1.0.0)

3 級 基 準 点 の 記

世界測地系(測地成果2024)

|                                                                                     |   |                |                                                                                      |                 |
|-------------------------------------------------------------------------------------|---|----------------|--------------------------------------------------------------------------------------|-----------------|
| 点 名                                                                                 | 節点 NO. 038-1   |                | 1/5万図名                                                                               | 1/25,000図名      |
|                                                                                     |   |                | 八王子                                                                                  | 上 溝             |
| 所 在 地                                                                               | 神奈川県厚木市下川入836番地先   |                |                                                                                      |                 |
| 所 有 者                                                                               | 厚木市   |                |                                                                                      |                 |
| 測標の種類                                                                               | 三脚 (1.500m)   | 埋 設 法          | 金属標 (地上)                                                                             |                 |
| 埋 標                                                                                 | 平成16年6月27日   | 埋 設 者          | 松 浦 孝 二                                                                              |                 |
| 観 測                                                                                 | 平成16年8月2日   | 観 測 者          | 瀬 戸 幸 治                                                                              |                 |
| 基 準 点 成 果 表                                                                         |   |                |                                                                                      |                 |
| ° / "                                                                               |   | m              |                                                                                      | 縮尺係数 = 0.999924 |
| B = 35 30 28.1546                                                                   |   | X = -54495.207 |                                                                                      |                 |
| L = 139 20 48.6996                                                                  |   | Y = -44128.821 |                                                                                      |                 |
| 標高 = 88.350m                                                                        |   | 座標系 = 9系       |                                                                                      |                 |
| 備 考                                                                                 | 「この測量成果は、国土地理院長の助言を受けて得たものである。(助言番号)令7関公第263号」<br>標高補正年月日：令和7年9月22日<br>標高補正の方法：PatchJGD(標高版)三角点標高補正用による標高補正(Ver. 1.0.1、hyokorevTR_jgd2024_h.Par Ver. 1.0.0) |                |                                                                                      |                 |
| 案 内 図 縮尺 1:25000                                                                    |   |                | 略 図                                                                                  |                 |
|  |   |                |  |                 |
| 写 真                                                                                 |   |                |                                                                                      |                 |
| 遠 景                                                                                 |   |                | 近 景                                                                                  |                 |
|  |   |                |  |                 |

基準点成果表

(AREA 9)

節点 NO. 044-1

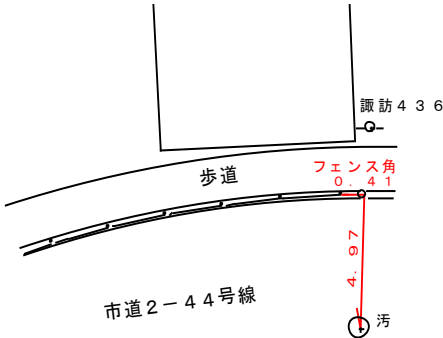
|                  |       |            |
|------------------|-------|------------|
|                  | ° / " | m          |
| B 35 30 19.1521  | X     | -54775.987 |
| L 139 21 15.8713 | Y     | -43445.497 |
| N 0 16 41.4      | H     | 82.790     |
|                  | 柱石長   |            |
|                  | 縮尺係数  | 0.999923   |

| 視準点の名称    |     | 平均方向角              |                | 距　　離         |     | 備　　考 |
|-----------|-----|--------------------|----------------|--------------|-----|------|
| NO. 044   |     | ° / ″<br>54　9 33.6 |                | m<br>121.818 |     |      |
| NO. 044-2 |     | 225　1 11.6         |                | 130.430      |     |      |
| 埋標型式      | 地　上 | <del>地　中</del>     | <del>屋　上</del> | 標識番号         | 金属標 |      |

「この測量成果は、国土地理院長の助言を受けて得たものである。  
(助言番号)令7関公第263号」  
旧成果調製年月日：平成24年3月27日  
標高補正年月日：令和7年9月22日  
標高補正の方法：PatchJGD(標高版)三角点標高補正用による標高補正(Ver. 1.0.1、  
hyokorevTR\_jgd2024\_h.Par Ver. 1.0.0)

3 級 基 準 点 の 記

世界測地系(測地成果2024)

|                                                                                     |   |                |                                                                                      |                 |
|-------------------------------------------------------------------------------------|---|----------------|--------------------------------------------------------------------------------------|-----------------|
| 点 名                                                                                 | 節点 NO.044-1   |                | 1/5万図名                                                                               | 1/25,000図名      |
|                                                                                     |   |                | 八王子                                                                                  | 上 溝             |
| 所 在 地                                                                               | 神奈川県厚木市下川入203番地先   |                |                                                                                      |                 |
| 所 有 者                                                                               | 厚木市   |                |                                                                                      |                 |
| 測標の種類                                                                               | 三脚 (1.500m)   | 埋 設 法          | 金属標 (地上)                                                                             |                 |
| 埋 標                                                                                 | 平成16年7月1日   | 埋 設 者          | 松 浦 孝 二                                                                              |                 |
| 観 測                                                                                 | 平成16年8月2日   | 観 測 者          | 瀬 戸 幸 治                                                                              |                 |
| 基 準 点 成 果 表                                                                         |   |                |                                                                                      |                 |
| ° / "                                                                               |   | m              |                                                                                      | 縮尺係数 = 0.999923 |
| B = 35 30 19.1521                                                                   |   | X = -54775.987 |                                                                                      |                 |
| L = 139 21 15.8713                                                                  |   | Y = -43445.497 |                                                                                      |                 |
| 標高 = 82.790m                                                                        |   | 座標系 = 9系       |                                                                                      |                 |
| 備 考                                                                                 | 「この測量成果は、国土地理院長の助言を受けて得たものである。(助言番号)令7関公第263号」<br>標高補正年月日：令和7年9月22日<br>標高補正の方法：PatchJGD(標高版)三角点標高補正用による標高補正(Ver. 1.0.1、hyokorevTR_jgd2024_h.Par Ver. 1.0.0) |                |                                                                                      |                 |
| 案 内 図 縮尺 1:25000                                                                    |   |                | 略 図                                                                                  |                 |
|  |   |                |  |                 |
| 写 真                                                                                 |   |                |                                                                                      |                 |
| 遠 景                                                                                 |   |                | 近 景                                                                                  |                 |
|  |   |                |  |                 |

基準点成果表

(AREA 9)

節点 NO. 044-2

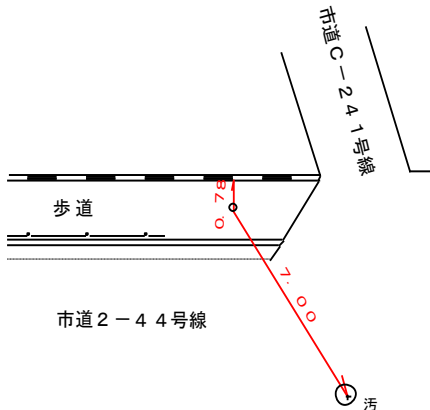
|                  |       |            |
|------------------|-------|------------|
|                  | ° / " | m          |
| B 35 30 16.1461  | X     | -54868.176 |
| L 139 21 12.2282 | Y     | -43537.750 |
| N 0 16 43.4      | H     | 83.222     |
|                  | 柱石長   |            |
|                  | 縮尺係数  | 0.999923   |

| 視準点の名称    |     | 平均方向角          |                | 距　　離    |     | 備　　考 |
|-----------|-----|----------------|----------------|---------|-----|------|
| NO. 044-1 |     | °　　'　　"        |                | m       |     |      |
| NO. 054   |     | 45　1　11.6      |                | 130.430 |     |      |
|           |     | 230 31 25.1    |                | 154.735 |     |      |
| 埋標型式      | 地　上 | <del>地　中</del> | <del>屋　上</del> | 標識番号    | 金属標 |      |

「この測量成果は、国土地理院長の助言を受けて得たものである。  
(助言番号)令7関公第263号」  
旧成果調製年月日：平成24年3月27日  
標高補正年月日：令和7年9月22日  
標高補正の方法：PatchJGD(標高版)三角点標高補正用による標高補正(Ver. 1.0.1、  
hyokorevTR\_jgd2024\_h.Par Ver. 1.0.0)

3 級 基 準 点 の 記

世界測地系(測地成果2024)

|                                                                                     |              |   |  |                                                                                      |  |          |  |
|-------------------------------------------------------------------------------------|--------------|---|--|--------------------------------------------------------------------------------------|--|----------|--|
| 点 名                                                                                 | 節点 NO. 044-2 | 1/5万図名   |  | 1/25,000図名                                                                           |  |          |  |
|                                                                                     |              | 八王子   |  | 上 溝                                                                                  |  |          |  |
| 所 在 地                                                                               |              | 神奈川県厚木市下川入218番地先   |  |                                                                                      |  |          |  |
| 所 有 者                                                                               |              | 厚木市   |  |                                                                                      |  |          |  |
| 測標の種類                                                                               |              | 三脚 (1.500m)   |  | 埋 設 法                                                                                |  | 金属標 (地上) |  |
| 埋 標                                                                                 |              | 平成16年7月1日   |  | 埋 設 者                                                                                |  | 松 浦 孝 二  |  |
| 観 測                                                                                 |              | 平成16年8月2日   |  | 観 測 者                                                                                |  | 瀬 戸 幸 治  |  |
| 基 準 点 成 果 表                                                                         |              |   |  |                                                                                      |  |          |  |
| ° / ″                                                                               |              | m   |  | 縮尺係数= 0.999923                                                                       |  |          |  |
| B = 35 30 16.1461                                                                   |              | X = -54868.176   |  |                                                                                      |  |          |  |
| L = 139 21 12.2282                                                                  |              | Y = -43537.750   |  |                                                                                      |  |          |  |
| 標高 = 83.222m                                                                        |              | 座標系 = 9系   |  |                                                                                      |  |          |  |
| 備 考                                                                                 |              | 「この測量成果は、国土地理院長の助言を受けて得たものである。(助言番号)令7関公第263号」<br>標高補正年月日：令和7年9月22日<br>標高補正の方法：PatchJGD(標高版)三角点標高補正用による標高補正(Ver. 1.0.1、hyokorevTR_jgd2024_h.Par Ver. 1.0.0) |  |                                                                                      |  |          |  |
| 案 内 図 縮尺 1:25000                                                                    |              |   |  | 略 図                                                                                  |  |          |  |
|  |              |   |  |  |  |          |  |
| 写 真                                                                                 |              |   |  |                                                                                      |  |          |  |
| 遠 景                                                                                 |              |   |  | 近 景                                                                                  |  |          |  |
|  |              |   |  |  |  |          |  |



基準点成果表

(AREA 9)

節点 NO. 046-1

|   |                |   |              |
|---|----------------|---|--------------|
|   | ° ' "          |   | m            |
| B | 35 30 16.3831  | X | - 54 840.796 |
| L | 139 18 35.5676 | Y | - 47 485.401 |
| N | 0 18 14.4      | H | 108.697      |

柱石長  
縮尺係数 0.999928

| 視準点の名称    |      | 平均方向角        |      | 距　　離     |            | 備　　考 |
|-----------|------|--------------|------|----------|------------|------|
| ③　NO. 057 |      | °　’　”        |      | m        |            |      |
|           |      | 154 33 53.6  |      | 166. 723 |            |      |
| ③　NO. 046 |      | 335 36 04. 1 |      | 132. 356 |            |      |
| 埋標型式      | 地　　上 | 地　　中         | 屋　　上 | 標　識　番　号  | 標　石<br>金属標 |      |

「この測量成果は、国土地理院長の助言を受けて得たものである。  
(助言番号) 令7関公第263号」  
旧成果調製年月日：令和5年12月14日  
標高補正年月日：令和7年9月22日  
標高補正の方法：PatchJGD(標高版) 三角点標高補正用による標高補正(Ver. 1.0.1、  
hyokorevTR\_jgd2024\_h.Par Ver. 1.0.0)

3 級 基 準 点 の 記

世界測地系（測地成果2024）

|                                                                   |   |                                                  |                |
|-------------------------------------------------------------------|---|--------------------------------------------------|----------------|
| 点 名                                                               | 節点 NO. 046-1   | 1/5万図名                                           | 1/25,000図名     |
|                                                                   |   | 八 王 子                                            | 上 溝            |
| 所 在 地                                                             | 神奈川県厚木市上荻野1319-1番地先   |                                                  |                |
| 所 有 者                                                             | 神奈川県   |                                                  |                |
| 測標の種類                                                             | 三脚 (1,500m)   | 埋 設 法                                            | 金属標 (地上)       |
| 埋 標                                                               | 令和 5年12月 6日   | 埋 設 者                                            | 北 村 和 行        |
| 観 測                                                               | 令和 5年12月14日   | 観 測 者                                            | 萩 原 理          |
| 基 準 点 成 果 表                                                       |   |                                                  |                |
| ° / ′ ″<br>B= 35 30 16.3831<br>L= 139 18 35.5676<br>標高= 108.697 m |   | m<br>X = -54840.796<br>Y = -47485.401<br>座標系= 9系 | 縮尺係数= 0.999928 |
| 備 考                                                               | 「この測量成果は、国土地理院長の助言を受けて得たものである。(助言番号)令7関公第263号」<br>標高補正年月日：令和7年9月22日<br>標高補正の方法：PatchJGD(標高版)三角点標高補正用による標高補正(Ver. 1.0.1、hyoukorevTR_jgd2024_h.Par Ver. 1.0.0) |                                                  |                |
| 案 内 図 縮 尺 1：25000                                                 |   | 略 図                                              |                |
|                                                                   |   |                                                  |                |
| 写 真                                                               |   |                                                  |                |
| 遠 景                                                               |   | 近 景                                              |                |
|                                                                   |   |                                                  |                |

基準点成果表

(AREA 9)

節点 NO. 047-1

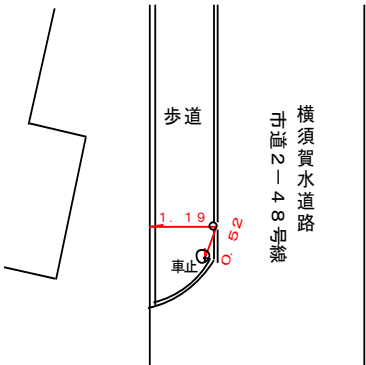
|                 |               |   |
|-----------------|---------------|---|
|                 | ° / "         | m |
| B 35 30 17.1649 | X -54835.377  |   |
| L 139 21 0.8359 | Y -43824.669  |   |
| N 0 16 50.1     | H 85.299      |   |
|                 | 柱石長           |   |
|                 | 縮尺係数 0.999924 |   |

| 視準点の名称  |     | 平均方向角               |                | 距　　離         |     | 備　　考 |
|---------|-----|---------------------|----------------|--------------|-----|------|
| NO. 053 |     | ° / ″<br>138 9 23.8 |                | m<br>115.233 |     |      |
| NO. 047 |     | 319 39 45.2         |                | 162.812      |     |      |
| 埋標型式    | 地　上 | <del>地　中</del>      | <del>屋　上</del> | 標識番号         | 金属標 |      |

「この測量成果は、国土地理院長の助言を受けて得たものである。  
(助言番号)令7関公第263号」  
旧成果調製年月日：平成24年3月27日  
標高補正年月日：令和7年9月22日  
標高補正の方法：PatchJGD(標高版)三角点標高補正用による標高補正(Ver. 1.0.1、  
hyokorevTR\_jgd2024\_h.Par Ver. 1.0.0)

3 級 基 準 点 の 記

世界測地系(測地成果2024)

|                                                                                     |   |                |                                                                                      |                 |
|-------------------------------------------------------------------------------------|---|----------------|--------------------------------------------------------------------------------------|-----------------|
| 点 名                                                                                 | 節点 NO. 047-1   |                | 1/5万図名                                                                               | 1/25,000図名      |
|                                                                                     |   |                | 八王子                                                                                  | 上 溝             |
| 所 在 地                                                                               | 神奈川県厚木市下川入68番地先   |                |                                                                                      |                 |
| 所 有 者                                                                               | 厚木市   |                |                                                                                      |                 |
| 測標の種類                                                                               | 三脚 (1.500m)   | 埋 設 法          | 金属標 (地上)                                                                             |                 |
| 埋 標                                                                                 | 平成16年6月27日   | 埋 設 者          | 松 浦 孝 二                                                                              |                 |
| 観 測                                                                                 | 平成16年8月2日   | 観 測 者          | 瀬 戸 幸 治                                                                              |                 |
| 基 準 点 成 果 表                                                                         |   |                |                                                                                      |                 |
| ° / "                                                                               |   | m              |                                                                                      | 縮尺係数 = 0.999924 |
| B = 35 30 17.1649                                                                   |   | X = -54835.377 |                                                                                      |                 |
| L = 139 21 0.8359                                                                   |   | Y = -43824.669 |                                                                                      |                 |
| 標高 = 85.299m                                                                        |   | 座標系 = 9系       |                                                                                      |                 |
| 備 考                                                                                 | 「この測量成果は、国土地理院長の助言を受けて得たものである。(助言番号)令7関公第263号」<br>標高補正年月日：令和7年9月22日<br>標高補正の方法：PatchJGD(標高版)三角点標高補正用による標高補正(Ver. 1.0.1、hyokorevTR_jgd2024_h.Par Ver. 1.0.0) |                |                                                                                      |                 |
| 案 内 図 縮尺 1:25000                                                                    |   |                | 略 図                                                                                  |                 |
|  |   |                |  |                 |
| 写 真                                                                                 |   |                |                                                                                      |                 |
| 遠 景                                                                                 |   |                | 近 景                                                                                  |                 |
|  |   |                |  |                 |

基準点成果表

(AREA 9)

節点 NO. 048-1

|                 |       |            |  |
|-----------------|-------|------------|--|
|                 | ° / " | m          |  |
| B 35 30 14.7931 | X     | -54893.751 |  |
| L 139 19 5.3962 | Y     | -46734.005 |  |
| N 0 17 57.1     | H     | 136.354    |  |
|                 | 柱石長   |            |  |
|                 | 縮尺係数  | 0.999927   |  |

| 視準点の名称  |     | 平均方向角             |                | 距　　離         |     | 備　　考 |
|---------|-----|-------------------|----------------|--------------|-----|------|
| NO. 048 |     | ° / ″<br>16　4　8.4 |                | m<br>135.189 |     |      |
| NO. 056 |     | 200 59　3.9        |                | 79.252       |     |      |
| 埋標型式    | 地　上 | <del>地　中</del>    | <del>屋　上</del> | 標識番号         | 金属標 |      |

「この測量成果は、国土地理院長の助言を受けて得たものである。  
(助言番号)令7関公第263号」  
旧成果調製年月日：平成24年3月27日  
標高補正年月日：令和7年9月22日  
標高補正の方法：PatchJGD(標高版)三角点標高補正用による標高補正(Ver. 1.0.1、  
hyokorevTR\_jgd2024\_h.Par Ver. 1.0.0)

3 級 基 準 点 の 記

世界測地系(測地成果2024)

|                   |   |                |                 |
|-------------------|---|----------------|-----------------|
| 点 名               | 節点 NO.048-1   | 1/5万図名         | 1/25,000図名      |
|                   |   | 八王子            | 上 溝             |
| 所 在 地             | 神奈川県厚木市まつかけ台32-8番地先   |                |                 |
| 所 有 者             | 厚木市   |                |                 |
| 測標の種類             | 三脚 (1.500m)   | 埋 設 法          | 金属標 (地上)        |
| 埋 標               | 平成16年7月16日   | 埋 設 者          | 川 平 諭           |
| 観 測               | 平成16年8月4日   | 観 測 者          | 川 平 諭           |
| 基 準 点 成 果 表       |   |                |                 |
| ° / "             |   | m              | 縮尺係数 = 0.999927 |
| B = 35 30 14.7931 |   | X = -54893.751 |                 |
| L = 139 19 5.3962 |   | Y = -46734.005 |                 |
| 標高 = 136.354m     |   | 座標系 = 9系       |                 |
| 備 考               | 「この測量成果は、国土地理院長の助言を受けて得たものである。(助言番号)令7関公第263号」<br>標高補正年月日：令和7年9月22日<br>標高補正の方法：PatchJGD(標高版)三角点標高補正用による標高補正(Ver. 1.0.1、hyokorevTR_jgd2024_h.Par Ver. 1.0.0) |                |                 |
| 案 内 図 縮尺 1:25000  |   | 略 図            |                 |
|                   |   |                |                 |
| 写 真               |   |                |                 |
| 遠 景               |   | 近 景            |                 |
|                   |   |                |                 |



基準点成果表

(AREA 9)

節点 NO. 052-1

|                 |       |            |  |
|-----------------|-------|------------|--|
|                 | ° / " | m          |  |
| B 35 30 13.4169 | X     | -54935.555 |  |
| L 139 19 0.8111 | Y     | -46849.768 |  |
| N 0 17 59.8     | H     | 133.898    |  |
|                 | 柱石長   |            |  |
|                 | 縮尺係数  | 0.999927   |  |

| 視準点の名称  |     | 平均方向角                |                | 距　　離        |     | 備　　考 |
|---------|-----|----------------------|----------------|-------------|-----|------|
| NO. 056 |     | ° / ″<br>110 13 12.7 |                | m<br>93.130 |     |      |
| NO. 052 |     | 284 2 19.3           |                | 176.600     |     |      |
| 埋標型式    | 地　上 | <del>地　中</del>       | <del>屋　上</del> | 標識番号        | 金属標 |      |

「この測量成果は、国土地理院長の助言を受けて得たものである。  
(助言番号)令7関公第263号」  
旧成果調製年月日：平成24年3月27日  
標高補正年月日：令和7年9月22日  
標高補正の方法：PatchJGD(標高版)三角点標高補正用による標高補正(Ver. 1.0.1、  
hyokorevTR\_jgd2024\_h.Par Ver. 1.0.0)

3 級 基 準 点 の 記

世界測地系(測地成果2024)

|                   |              |   |  |                |  |          |  |
|-------------------|--------------|---|--|----------------|--|----------|--|
| 点 名               | 節点 NO. 052-1 | 1/5万図名   |  | 1/25, 000図名    |  |          |  |
|                   |              | 八王子   |  | 上 溝            |  |          |  |
| 所 在 地             |              | 神奈川県厚木市まつかけ台23-1番地先   |  |                |  |          |  |
| 所 有 者             |              | 厚木市   |  |                |  |          |  |
| 測標の種類             |              | 三脚 (1.500m)   |  | 埋 設 法          |  | 金属標 (地上) |  |
| 埋 標               |              | 平成16年7月16日   |  | 埋 設 者          |  | 川 平 諭    |  |
| 観 測               |              | 平成16年8月4日   |  | 観 測 者          |  | 川 平 諭    |  |
| 基 準 点 成 果 表       |              |   |  |                |  |          |  |
| ° / "             |              | m   |  | 縮尺係数= 0.999927 |  |          |  |
| B = 35 30 13.4169 |              | X = -54935.555   |  |                |  |          |  |
| L = 139 19 0.8111 |              | Y = -46849.768   |  |                |  |          |  |
| 標高 = 133.898m     |              | 座標系 = 9系   |  |                |  |          |  |
| 備 考               |              | 「この測量成果は、国土地理院長の助言を受けて得たものである。(助言番号)令7関公第263号」<br>標高補正年月日：令和7年9月22日<br>標高補正の方法：PatchJGD(標高版)三角点標高補正用による標高補正(Ver. 1.0.1、hyokorevTR_jgd2024_h.Par Ver. 1.0.0) |  |                |  |          |  |
| 案 内 図 縮尺 1:25000  |              |   |  | 略 図            |  |          |  |
|                   |              |   |  |                |  |          |  |
| 写 真               |              |   |  |                |  |          |  |
| 遠 景               |              |   |  | 近 景            |  |          |  |
|                   |              |   |  |                |  |          |  |

基準点成果表

(AREA 9)

節点 NO. 054-1

|                  |       |               |   |
|------------------|-------|---------------|---|
|                  | ° / " |               | m |
| B 35 30 10.8479  |       | X -55031.488  |   |
| L 139 21 12.5704 |       | Y -43529.919  |   |
| N 0 16 43.2      |       | H 82.192      |   |
|                  |       | 柱石長           |   |
|                  |       | 縮尺係数 0.999923 |   |

| 視準点の名称  |     | 平均方向角               |                | 距　　離         |     | 備　　考 |
|---------|-----|---------------------|----------------|--------------|-----|------|
| NO. 060 |     | ° / ″<br>112 44 3.1 |                | m<br>103.934 |     |      |
| NO. 054 |     | 297 2 12.2          |                | 142.885      |     |      |
| 埋標型式    | 地　上 | <del>地　中</del>      | <del>屋　上</del> | 標識番号         | 金属標 |      |

「この測量成果は、国土地理院長の助言を受けて得たものである。  
(助言番号)令7関公第263号」  
旧成果調製年月日：平成24年3月27日  
標高補正年月日：令和7年9月22日  
標高補正の方法：PatchJGD(標高版)三角点標高補正用による標高補正(Ver. 1.0.1、  
hyokorevTR\_jgd2024\_h.Par Ver. 1.0.0)

3 級 基 準 点 の 記

世界測地系(測地成果2024)

|                    |  |   |  |                |  |            |  |
|--------------------|--|---|--|----------------|--|------------|--|
| 点 名                |  | 節点 NO. 054-1   |  | 1/5万図名         |  | 1/25,000図名 |  |
|                    |  |   |  | 藤 沢            |  | 厚 木        |  |
| 所 在 地              |  | 神奈川県厚木市下川入279番地先   |  |                |  |            |  |
| 所 有 者              |  | 神奈川県   |  |                |  |            |  |
| 測標の種類              |  | 三脚 (1.500m)   |  | 埋 設 法          |  | 金属標 (地上)   |  |
| 埋 標                |  | 平成16年7月1日   |  | 埋 設 者          |  | 松 浦 孝 二    |  |
| 観 測                |  | 平成16年8月6日   |  | 観 測 者          |  | 瀬 戸 幸 治    |  |
| 基 準 点 成 果 表        |  |   |  |                |  |            |  |
| ° / ″              |  | m   |  | 縮尺係数= 0.999923 |  |            |  |
| B = 35 30 10.8479  |  | X = -55031.488   |  |                |  |            |  |
| L = 139 21 12.5704 |  | Y = -43529.919   |  |                |  |            |  |
| 標高= 82.192m        |  | 座標系= 9系   |  |                |  |            |  |
| 備 考                |  | 「この測量成果は、国土地理院長の助言を受けて得たものである。(助言番号)令7関公第263号」<br>標高補正年月日：令和7年9月22日<br>標高補正の方法：PatchJGD(標高版)三角点標高補正用による標高補正(Ver. 1.0.1、hyokorevTR_jgd2024_h.Par Ver. 1.0.0) |  |                |  |            |  |
| 案 内 図 縮尺 1:25000   |  |   |  | 略 図            |  |            |  |
|                    |  |   |  |                |  |            |  |
| 写 真                |  |   |  |                |  |            |  |
| 遠 景                |  |   |  | 近 景            |  |            |  |
|                    |  |   |  |                |  |            |  |

基 準 点 成 果 表

(AREA 9)

節点 NO. 055-1

|   |                |   |      |            |
|---|----------------|---|------|------------|
|   | ° / "          | m |      |            |
| B | 35 30 7.4766   |   | X    | -55138.941 |
| L | 139 21 41.8617 |   | Y    | -42792.292 |
| N | 0 16 26.2      |   | H    | 75.645     |
|   |                |   | 柱石長  |            |
|   |                |   | 縮尺係数 | 0.999923   |

| 視準点の名称  |     | 平均方向角          | 距 離            | 備 考  |     |
|---------|-----|----------------|----------------|------|-----|
| NO. 070 |     | ° / "          | m              |      |     |
|         |     | 168 24 51.6    | 173.854        |      |     |
| NO. 055 |     | 348 13 34.8    | 179.880        |      |     |
| 埋標型式    | 地 上 | <del>地 中</del> | <del>屋 上</del> | 標識番号 | 金属標 |

「この測量成果は、国土地理院長の助言を受けて得たものである。  
(助言番号)令7関公第263号」  
旧成果調製年月日：平成24年3月27日  
標高補正年月日：令和7年9月22日  
標高補正の方法：PatchJGD(標高版)三角点標高補正用による標高補正(Ver. 1.0.1、  
hyokorevTR\_jgd2024\_h.Par Ver. 1.0.0)

3 級 基 準 点 の 記

世界測地系(測地成果2024)

|                     |              |   |  |                 |  |          |  |
|---------------------|--------------|---|--|-----------------|--|----------|--|
| 点 名                 | 節点 NO. 055-1 | 1/5万図名   |  | 1/25, 000図名     |  |          |  |
|                     |              | 藤 沢   |  | 厚 木             |  |          |  |
| 所 在 地               |              | 神奈川県厚木市山際590番地先   |  |                 |  |          |  |
| 所 有 者               |              | 国土交通省   |  |                 |  |          |  |
| 測標の種類               |              | 三脚 (1. 500m)   |  | 埋 設 法           |  | 金属標 (地上) |  |
| 埋 標                 |              | 平成16年7月1日   |  | 埋 設 者           |  | 松 浦 孝 二  |  |
| 観 測                 |              | 平成16年8月5日   |  | 観 測 者           |  | 瀬 戸 幸 治  |  |
| 基 準 点 成 果 表         |              |   |  |                 |  |          |  |
| ° / "               |              | m   |  | 縮尺係数= 0. 999923 |  |          |  |
| B = 35 30 7. 4766   |              | X = -55138. 941   |  |                 |  |          |  |
| L = 139 21 41. 8617 |              | Y = -42792. 292   |  |                 |  |          |  |
| 標高= 75. 645m        |              | 座標系= 9系   |  |                 |  |          |  |
| 備 考                 |              | 「この測量成果は、国土地理院長の助言を受けて得たものである。(助言番号)令7関公第263号」<br>標高補正年月日：令和7年9月22日<br>標高補正の方法：PatchJGD(標高版)三角点標高補正用による標高補正(Ver. 1. 0. 1、hyokorevTR_jgd2024_h. Par Ver. 1. 0. 0) |  |                 |  |          |  |
| 案 内 図 縮尺 1:25000    |              |   |  | 略 図             |  |          |  |
|                     |              |   |  |                 |  |          |  |
| 写 真                 |              |   |  |                 |  |          |  |
| 遠 景                 |              |   |  | 近 景             |  |          |  |
|                     |              |   |  |                 |  |          |  |



基準点成果表

(AREA 9)

節点 NO. 056-1

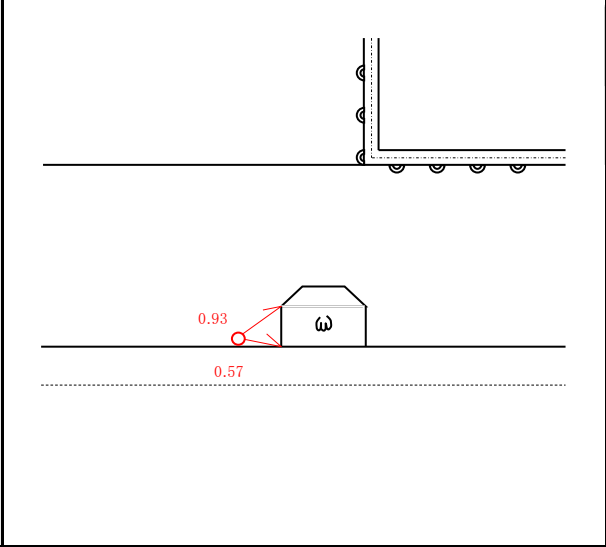
|   |                |      |            |
|---|----------------|------|------------|
|   | ° / "          |      | m          |
| B | 35 30 11.2856  | X    | -55002.455 |
| L | 139 19 10.0779 | Y    | -46616.594 |
| N | 0 17 54.4      | H    | 130.948    |
|   |                | 柱石長  |            |
|   |                | 縮尺係数 | 0.999927   |

| 視準点の名称  |     | 平均方向角          |                | 距　　離    |     | 備　　考 |
|---------|-----|----------------|----------------|---------|-----|------|
| NO. 059 |     | °　/　"          |                | m       |     |      |
| NO. 056 |     | 109 30 39.6    |                | 149.489 |     |      |
|         |     | 283 23 35.8    |                | 149.877 |     |      |
| 埋標型式    | 地　上 | <del>地　中</del> | <del>屋　上</del> | 標識番号    | 金属標 |      |

「この測量成果は、国土地理院長の助言を受けて得たものである。  
(助言番号)令7関公第263号」  
旧成果調製年月日：平成24年3月27日  
標高補正年月日：令和7年9月22日  
標高補正の方法：PatchJGD(標高版)三角点標高補正用による標高補正(Ver. 1.0.1、  
hyokorevTR\_jgd2024\_h.Par Ver. 1.0.0)

3 級 基 準 点 の 記

世界測地系(測地成果2024)

|                                                                                     |   |                                                                                      |                 |
|-------------------------------------------------------------------------------------|---|--------------------------------------------------------------------------------------|-----------------|
| 点 名                                                                                 | 節点 NO.056-1   | 1/5万図名                                                                               | 1/25,000図名      |
|                                                                                     |   | 藤 沢                                                                                  | 厚 木             |
| 所 在 地                                                                               | 神奈川県厚木市みはる野2-35-11番地先   |                                                                                      |                 |
| 所 有 者                                                                               | 厚木市   |                                                                                      |                 |
| 測標の種類                                                                               | 三脚 (1.500m)   | 埋 設 法                                                                                | 金属標 (地上)        |
| 埋 標                                                                                 | 平成16年7月16日   | 埋 設 者                                                                                | 川 平 諭           |
| 観 測                                                                                 | 平成16年8月4日   | 観 測 者                                                                                | 川 平 諭           |
| 基 準 点 成 果 表                                                                         |   |                                                                                      |                 |
| ° / "                                                                               |   | m                                                                                    | 縮尺係数 = 0.999927 |
| B = 35 30 11.2856                                                                   |   | X = -55002.455                                                                       |                 |
| L = 139 19 10.0779                                                                  |   | Y = -46616.594                                                                       |                 |
| 標高 = 130.948m                                                                       |   | 座標系 = 9系                                                                             |                 |
| 備 考                                                                                 | 「この測量成果は、国土地理院長の助言を受けて得たものである。(助言番号)令7関公第263号」<br>標高補正年月日：令和7年9月22日<br>標高補正の方法：PatchJGD(標高版)三角点標高補正用による標高補正(Ver. 1.0.1、hyokorevTR_jgd2024_h.Par Ver. 1.0.0) |                                                                                      |                 |
| 案 内 図 縮尺 1:25000                                                                    |   | 略 図                                                                                  |                 |
|   |   |   |                 |
| 写 真                                                                                 |   |                                                                                      |                 |
| 遠 景                                                                                 |   | 近 景                                                                                  |                 |
|  |   |  |                 |

基準点成果表

(AREA 9)

節点 NO. 057-1

|   |                |   |      |            |
|---|----------------|---|------|------------|
|   | ° / "          | m |      |            |
| B | 35 30 8.4799   |   | X    | -55085.001 |
| L | 139 18 40.4815 |   | Y    | -47362.864 |
| N | 0 18 11.5      |   | H    | 106.592    |
|   |                |   | 柱石長  |            |
|   |                |   | 縮尺係数 | 0.999928   |

| 視準点の名称  |    | 平均方向角         | 距離            | 備考   |     |
|---------|----|---------------|---------------|------|-----|
| NO. 066 |    | ° / "         | m             |      |     |
|         |    | 149 36 53.9   | 161.486       |      |     |
| NO. 057 |    | 331 27 31.1   | 106.617       |      |     |
| 埋標型式    | 地上 | <del>地中</del> | <del>屋上</del> | 標識番号 | 金属標 |

「この測量成果は、国土地理院長の助言を受けて得たものである。  
(助言番号)令7関公第263号」  
旧成果調製年月日：平成24年3月27日  
標高補正年月日：令和7年9月22日  
標高補正の方法：PatchJGD(標高版)三角点標高補正用による標高補正(Ver. 1.0.1、  
hyokorevTR\_jgd2024\_h.Par Ver. 1.0.0)

3 級 基 準 点 の 記

世界測地系(測地成果2024)

|                    |   |                |          |                |
|--------------------|---|----------------|----------|----------------|
| 点 名                | 節点 NO.057-1   |                | 1/5万図名   | 1/25,000図名     |
|                    |   |                | 藤 沢      | 厚 木            |
| 所 在 地              | 神奈川県厚木市上荻野1251番地先   |                |          |                |
| 所 有 者              | 神奈川県   |                |          |                |
| 測標の種類              | 三脚 (1.500m)   | 埋 設 法          | 金属標 (地上) |                |
| 埋 標                | 平成16年7月13日   | 埋 設 者          | 川 平 諭    |                |
| 観 測                | 平成16年8月2日   | 観 測 者          | 川 平 諭    |                |
| 基 準 点 成 果 表        |   |                |          |                |
| ° ' "              |   | m              |          | 縮尺係数= 0.999928 |
| B = 35 30 8.4799   |   | X = -55085.001 |          |                |
| L = 139 18 40.4815 |   | Y = -47362.864 |          |                |
| 標高 = 106.592m      |   | 座標系 = 9系       |          |                |
| 備 考                | 「この測量成果は、国土地理院長の助言を受けて得たものである。(助言番号)令7関公第263号」<br>標高補正年月日：令和7年9月22日<br>標高補正の方法：PatchJGD(標高版)三角点標高補正用による標高補正<br>(Ver. 1.0.1、hyokorevTR_jgd2024_h.Par Ver. 1.0.0) |                |          |                |
| 案 内 図 縮尺 1:25000   |   | 略 図            |          |                |
|                    |   |                |          |                |
| 写 真                |   |                |          |                |
| 遠 景                |   | 近 景            |          |                |
|                    |   |                |          |                |

(計画機関名：厚木市都市インフラ整備部道路総務課)

調製 令和8年1月30日

基準点成果表

(AREA 9)

節点 NO. 063-1

|   |                |   |      |            |
|---|----------------|---|------|------------|
|   | ° / "          | m |      |            |
| B | 35 30 4.1669   |   | X    | -55239.451 |
| L | 139 21 29.5881 |   | Y    | -43102.076 |
| N | 0 16 33.3      |   | H    | 77.183     |
|   |                |   | 柱石長  |            |
|   |                |   | 縮尺係数 | 0.999923   |

| 視準点の名称  |    | 平均方向角         | 距離            | 備考   |     |
|---------|----|---------------|---------------|------|-----|
| NO. 069 |    | ° / "         | m             |      |     |
|         |    | 117 4 21.9    | 156.669       |      |     |
| NO. 063 |    | 296 45 51.7   | 166.249       |      |     |
| 埋標型式    | 地上 | <del>地中</del> | <del>屋上</del> | 標識番号 | 金属標 |

「この測量成果は、国土地理院長の助言を受けて得たものである。  
(助言番号)令7関公第263号」  
旧成果調製年月日：平成24年3月27日  
標高補正年月日：令和7年9月22日  
標高補正の方法：PatchJGD(標高版)三角点標高補正用による標高補正(Ver. 1.0.1、  
hyokorevTR\_jgd2024\_h.Par Ver. 1.0.0)

3 級 基 準 点 の 記

世界測地系(測地成果2024)

|                    |   |                |          |                |
|--------------------|---|----------------|----------|----------------|
| 点 名                | 節点 NO.063-1   |                | 1/5万図名   | 1/25,000図名     |
|                    |   |                | 藤 沢      | 厚 木            |
| 所 在 地              | 神奈川県厚木市山際423番地先   |                |          |                |
| 所 有 者              | 神奈川県   |                |          |                |
| 測標の種類              | 三脚 (1.500m)   | 埋 設 法          | 金属標 (地上) |                |
| 埋 標                | 平成16年7月1日   | 埋 設 者          | 松 浦 孝 二  |                |
| 観 測                | 平成16年8月6日   | 観 測 者          | 瀬 戸 幸 治  |                |
| 基 準 点 成 果 表        |   |                |          |                |
| ° ' "              |   | m              |          | 縮尺係数= 0.999923 |
| B = 35 30 4.1669   |   | X = -55239.451 |          |                |
| L = 139 21 29.5881 |   | Y = -43102.076 |          |                |
| 標高 = 77.183m       |   | 座標系 = 9系       |          |                |
| 備 考                | 「この測量成果は、国土地理院長の助言を受けて得たものである。(助言番号)令7関公第263号」<br>標高補正年月日：令和7年9月22日<br>標高補正の方法：PatchJGD(標高版)三角点標高補正用による標高補正<br>(Ver. 1.0.1、hyokorevTR_jgd2024_h.Par Ver. 1.0.0) |                |          |                |
| 案 内 図 縮尺 1:25000   |   |                | 略 図      |                |
|                    |   |                |          |                |
| 写 真                |   |                |          |                |
| 遠 景                |   |                | 近 景      |                |
|                    |   |                |          |                |



基準点成果表

(AREA 9)

節点 NO. 064-1

|   |                |                |
|---|----------------|----------------|
|   | ° ' "          | m              |
| B | 35 30 02.0418  | X - 55 295.474 |
| L | 139 20 13.3004 | Y - 45 024.856 |
| N | 0 17 17.6      | H 47.511       |

柱石長  
縮尺係数 0.999925

| 視準点の名称    |      | 平均方向角       |      | 距　　離    |            | 備　　考 |
|-----------|------|-------------|------|---------|------------|------|
| ②　NO. 09  |      | °　'　"       |      | m       |            |      |
|           |      | 139 42 25.4 |      | 175.782 |            |      |
| ③　NO. 064 |      | 319 43 03.0 |      | 170.263 |            |      |
| 埋標型式      | 地　　上 | 地　　中        | 屋　　上 | 標　識　番　号 | 標　石<br>金属標 |      |

「この測量成果は、国土地理院長の助言を受けて得たものである。  
(助言番号) 令7関公第263号」  
旧成果調製年月日：令和5年12月18日  
標高補正年月日：令和7年9月22日  
標高補正の方法：PatchJGD(標高版) 三角点標高補正用による標高補正(Ver. 1.0.1、  
hyokorevTR\_jgd2024\_h.Par Ver. 1.0.0)

3 級 基 準 点 の 記

世界測地系（測地成果2024）

|                   |              |   |     |                |  |
|-------------------|--------------|---|-----|----------------|--|
| 点 名               | 節点 NO. 064-1 | 1/5万図名   |     | 1/25,000図名     |  |
|                   |              | 八 王 子   |     | 上 溝            |  |
| 所 在 地             |              | 神奈川県厚木市棚沢362-1番地先   |     |                |  |
| 所 有 者             |              | 厚木市   |     |                |  |
| 測標の種類             |              | 三脚 (1.500m)   |     | 埋 設 法          |  |
| 埋 標               |              | 令和 5年12月 6日   |     | 埋 設 者          |  |
| 観 測               |              | 令和 5年12月18日   |     | 観 測 者          |  |
| 基 準 点 成 果 表       |              |   |     |                |  |
| ° / ″             |              | m   |     | 縮尺係数= 0.999925 |  |
| B= 35 30 02.0418  |              | X = -55295.474   |     |                |  |
| L= 139 20 13.3004 |              | Y = -45024.856   |     |                |  |
| 標高= 47.511 m      |              | 座標系= 9系   |     |                |  |
| 備 考               |              | 「この測量成果は、国土地理院長の助言を受けて得たものである。（助言番号）令7関公第263号」<br>標高補正年月日：令和7年9月22日<br>標高補正の方法：PatchJGD(標高版) 三角点標高補正用による標高補正(Ver. 1.0.1、hyoukorevTR_jgd2024_h.Par Ver. 1.0.0) |     |                |  |
| 案 内 図             |              | 縮 尺 1：25000   |     | 略 図            |  |
|                   |              |   |     |                |  |
| 写 真               |              |   |     |                |  |
| 遠 景               |              |   | 近 景 |                |  |
|                   |              |   |     |                |  |

基準点成果表

(AREA 9)

節点 NO. 065-1

|                  |       |            |
|------------------|-------|------------|
|                  | ° / " | m          |
| B 35 30 0.1525   | X     | -55347.574 |
| L 139 19 25.6383 | Y     | -46226.253 |
| N 0 17 45.2      | H     | 125.494    |
|                  | 柱石長   |            |
|                  | 縮尺係数  | 0.999926   |

| 視準点の名称  |     | 平均方向角                |                | 距　　離         |     | 備　　考 |
|---------|-----|----------------------|----------------|--------------|-----|------|
| NO. 079 |     | ° / ″<br>160 46 18.8 |                | m<br>152.794 |     |      |
| NO. 065 |     | 311 55 32.2          |                | 204.042      |     |      |
| 埋標型式    | 地　上 | <del>地　中</del>       | <del>屋　上</del> | 標識番号         | 金属標 |      |

「この測量成果は、国土地理院長の助言を受けて得たものである。  
(助言番号)令7関公第263号」  
旧成果調製年月日：平成24年3月27日  
標高補正年月日：令和7年9月22日  
標高補正の方法：PatchJGD(標高版)三角点標高補正用による標高補正(Ver. 1.0.1、  
hyokorevTR\_jgd2024\_h.Par Ver. 1.0.0)

3 級 基 準 点 の 記

世界測地系(測地成果2024)

|                    |   |                |          |                |
|--------------------|---|----------------|----------|----------------|
| 点 名                | 節点 NO.065-1   |                | 1/5万図名   | 1/25,000図名     |
|                    |   |                | 藤 沢      | 厚 木            |
| 所 在 地              | 神奈川県厚木市みはる野2-28-4番地先   |                |          |                |
| 所 有 者              | 厚木市   |                |          |                |
| 測標の種類              | 三脚 (1.500m)   | 埋 設 法          | 金属標 (地上) |                |
| 埋 標                | 平成16年7月16日   | 埋 設 者          | 川 平 諭    |                |
| 観 測                | 平成16年8月4日   | 観 測 者          | 川 平 諭    |                |
| 基 準 点 成 果 表        |   |                |          |                |
| ° ' "              |   | m              |          | 縮尺係数= 0.999926 |
| B = 35 30 0.1525   |   | X = -55347.574 |          |                |
| L = 139 19 25.6383 |   | Y = -46226.253 |          |                |
| 標高 = 125.494m      |   | 座標系 = 9系       |          |                |
| 備 考                | 「この測量成果は、国土地理院長の助言を受けて得たものである。(助言番号)令7関公第263号」<br>標高補正年月日：令和7年9月22日<br>標高補正の方法：PatchJGD(標高版)三角点標高補正用による標高補正<br>(Ver. 1.0.1、hyokorevTR_jgd2024_h.Par Ver. 1.0.0) |                |          |                |
| 案 内 図 縮尺 1:25000   |   |                | 略 図      |                |
|                    |   |                |          |                |
| 写 真                |   |                |          |                |
| 遠 景                |   |                | 近 景      |                |
|                    |   |                |          |                |

基準点成果表

(AREA 9)

節点 NO. 068-1

|   |                |      |            |
|---|----------------|------|------------|
|   | ° / "          | m    |            |
| B | 35 30 1.2346   | X    | -55328.456 |
| L | 139 21 18.4209 | Y    | -43383.927 |
| N | 0 16 39.8      | H    | 77.695     |
|   |                | 柱石長  |            |
|   |                | 縮尺係数 | 0.999923   |

| 視準点の名称  |    | 平均方向角         | 距離            | 備考   |     |
|---------|----|---------------|---------------|------|-----|
| NO. 074 |    | ° / "         | m             |      |     |
|         |    | 147 39 54.0   | 121.632       |      |     |
| NO. 068 |    | 320 36 30.7   | 115.961       |      |     |
| 埋標型式    | 地上 | <del>地中</del> | <del>屋上</del> | 標識番号 | 金属標 |

「この測量成果は、国土地理院長の助言を受けて得たものである。  
(助言番号)令7関公第263号」  
旧成果調製年月日：平成24年3月27日  
標高補正年月日：令和7年9月22日  
標高補正の方法：PatchJGD(標高版)三角点標高補正用による標高補正(Ver. 1.0.1、  
hyokorevTR\_jgd2024\_h.Par Ver. 1.0.0)

3 級 基 準 点 の 記

世界測地系(測地成果2024)

|                    |   |                |          |                |
|--------------------|---|----------------|----------|----------------|
| 点 名                | 節点 NO. 068-1   |                | 1/5万図名   | 1/25,000図名     |
|                    |   |                | 藤 沢      | 厚 木            |
| 所 在 地              | 神奈川県厚木市下川入395番地先   |                |          |                |
| 所 有 者              | 厚木市   |                |          |                |
| 測標の種類              | 三脚 (1.500m)   | 埋 設 法          | 金属標 (地上) |                |
| 埋 標                | 平成16年6月27日   | 埋 設 者          | 松 浦 孝 二  |                |
| 観 測                | 平成16年8月2日   | 観 測 者          | 瀬 戸 幸 治  |                |
| 基 準 点 成 果 表        |   |                |          |                |
| ° ' "              |   | m              |          | 縮尺係数= 0.999923 |
| B = 35 30 1.2346   |   | X = -55328.456 |          |                |
| L = 139 21 18.4209 |   | Y = -43383.927 |          |                |
| 標高 = 77.695m       |   | 座標系 = 9系       |          |                |
| 備 考                | 「この測量成果は、国土地理院長の助言を受けて得たものである。(助言番号)令7関公第263号」<br>標高補正年月日：令和7年9月22日<br>標高補正の方法：PatchJGD(標高版)三角点標高補正用による標高補正<br>(Ver. 1.0.1、hyokorevTR_jgd2024_h.Par Ver. 1.0.0) |                |          |                |
| 案 内 図 縮尺 1:25000   |   |                | 略 図      |                |
|                    |   |                |          |                |
| 写 真                |   |                |          |                |
| 遠 景                |   |                | 近 景      |                |
|                    |   |                |          |                |



基準点成果表

(AREA 9)

節点 NO. 069-1

|   |                |      |            |
|---|----------------|------|------------|
|   | ° / "          |      | m          |
| B | 35 29 58.9021  | X    | -55402.307 |
| L | 139 21 34.6431 | Y    | -42975.469 |
| N | 0 16 30.3      | H    | 74.822     |
|   |                | 柱石長  |            |
|   |                | 縮尺係数 | 0.999923   |

| 視準点の名称   |    | 平均方向角         | 距離            | 備考   |     |
|----------|----|---------------|---------------|------|-----|
| NO. 069  |    | ° / "         | m             |      |     |
|          |    | 8 0 38.3      | 92.467        |      |     |
| ② NO. 10 |    | 186 54 58.7   | 110.780       |      |     |
| 埋標型式     | 地上 | <del>地中</del> | <del>屋上</del> | 標識番号 | 金属標 |

「この測量成果は、国土地理院長の助言を受けて得たものである。  
(助言番号)令7関公第263号」  
旧成果調製年月日：平成24年3月27日  
標高補正年月日：令和7年9月22日  
標高補正の方法：PatchJGD(標高版)三角点標高補正用による標高補正(Ver. 1.0.1、  
hyokorevTR\_jgd2024\_h.Par Ver. 1.0.0)

3 級 基 準 点 の 記

世界測地系(測地成果2024)

|                                                                    |   |                                                   |          |                 |
|--------------------------------------------------------------------|---|---------------------------------------------------|----------|-----------------|
| 点 名                                                                | 節点 NO. 069-1   |                                                   | 1/5万図名   | 1/25,000図名      |
|                                                                    |   |                                                   | 藤 沢      | 厚 木             |
| 所 在 地                                                              | 神奈川県厚木市山際440番地先   |                                                   |          |                 |
| 所 有 者                                                              | 厚木市   |                                                   |          |                 |
| 測標の種類                                                              | 三脚 (1.500m)   | 埋 設 法                                             | 金属標 (地上) |                 |
| 埋 標                                                                | 平成16年7月1日   | 埋 設 者                                             | 松 浦 孝 二  |                 |
| 観 測                                                                | 平成16年8月5日   | 観 測 者                                             | 瀬 戸 幸 治  |                 |
| 基 準 点 成 果 表                                                        |   |                                                   |          |                 |
| ° / ′ ″<br>B = 35 29 58.9021<br>L = 139 21 34.6431<br>標高 = 74.822m |   | m<br>X = -55402.307<br>Y = -42975.469<br>座標系 = 9系 |          | 縮尺係数 = 0.999923 |
| 備 考                                                                | 「この測量成果は、国土地理院長の助言を受けて得たものである。(助言番号)令7関公第263号」<br>標高補正年月日：令和7年9月22日<br>標高補正の方法：PatchJGD(標高版)三角点標高補正用による標高補正<br>(Ver. 1.0.1、hyokorevTR_jgd2024_h.Par Ver. 1.0.0) |                                                   |          |                 |
| 案 内 図 縮尺 1:25000                                                   |   | 略 図                                               |          |                 |
|                                                                    |   |                                                   |          |                 |
| 写 真                                                                |   |                                                   |          |                 |
| 遠 景                                                                |   | 近 景                                               |          |                 |
|                                                                    |   |                                                   |          |                 |

基準点成果表

(AREA 9)

節点 NO.072-1

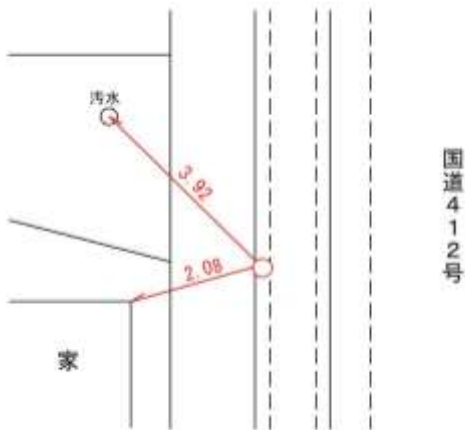
|                  |               |   |
|------------------|---------------|---|
|                  | ° / "         | m |
| B 35 29 52.5679  | X -55576.889  |   |
| L 139 18 51.9974 | Y -47075.246  |   |
| N 0 18 04.7      | H 93.748      |   |
|                  | 柱石長           |   |
|                  | 縮尺係数 0.999927 |   |

| 視準点の名称    |     | 平均方向角          |                | 距　　離    |                       | 備　　考 |
|-----------|-----|----------------|----------------|---------|-----------------------|------|
| ③ NO. 087 |     | ° / ″          |                | m       |                       |      |
|           |     | 149 25 27.7    |                | 154.834 |                       |      |
| ③ NO. 072 |     | 329 45 59.7    |                | 219.016 |                       |      |
| 埋標型式      | 地　上 | <del>地　中</del> | <del>量　土</del> | 標識番号    | <del>標　石</del><br>金属標 |      |

「この測量成果は、国土地理院長の助言を受けて得たものである。  
(助言番号)令7関公第263号」  
旧成果調製年月日：令和4年11月16日  
標高補正年月日：令和7年9月22日  
標高補正の方法：PatchJGD(標高版)三角点標高補正用による標高補正(Ver. 1.0.1、  
hyokorevTR\_jgd2024\_h.Par Ver. 1.0.0)

3 級 基 準 点 の 記

世界測地系(測地成果2024)

|                                                                                     |   |                                                                                      |                 |
|-------------------------------------------------------------------------------------|---|--------------------------------------------------------------------------------------|-----------------|
| 点 名                                                                                 | 節点 NO. 072-1                                                                                                   | 1/5万図名                                                                               | 1/25, 000図名     |
|                                                                                     |   | 藤 沢                                                                                  | 厚 木             |
| 所 在 地                                                                               | 神奈川県厚木市上荻野870-3番地先                                                                                             |                                                                                      |                 |
| 所 有 者                                                                               | 神奈川県   |                                                                                      |                 |
| 測標の種類                                                                               | 三脚 (1. 500m)                                                                                                   | 埋 設 法                                                                                | 金属標 (地上)        |
| 埋 標                                                                                 | 平成16年7月13日   | 埋 設 者                                                                                | 川 平 諭           |
| 観 測                                                                                 | 令和4年11月14日   | 観 測 者                                                                                | 角 田 真 吾         |
| 基 準 点 成 果 表                                                                         |   |                                                                                      |                 |
| ° / "                                                                               |   | m                                                                                    | 縮尺係数= 0. 999927 |
| B = 35 29 52. 5679                                                                  |   | X = -55576. 889                                                                      |                 |
| L = 139 18 51. 9974                                                                 |   | Y = -47075. 246                                                                      |                 |
| 標高 = 93. 748m                                                                       |   | 座標系 = 9系                                                                             |                 |
| 備 考                                                                                 | 「この測量成果は、国土地理院長の助言を受けて得たものである。(助言番号)令7関公第263号」                                                                 |                                                                                      |                 |
|                                                                                     | 標高補正年月日：令和7年9月22日<br>標高補正の方法：PatchJGD(標高版)三角点標高補正用による標高補正(Ver. 1. 0. 1、hyokorevTR_jgd2024_h. Par Ver. 1. 0. 0) |                                                                                      |                 |
| 案 内 図 縮尺 1:25000                                                                    |   | 略 図                                                                                  |                 |
|  |   |  |                 |
| 写 真                                                                                 |   |                                                                                      |                 |
| 遠 景                                                                                 |   | 近 景                                                                                  |                 |
|  |   |  |                 |

基準点成果表

(AREA 9)

節点 NO. 073-1

|   |                |   |              |
|---|----------------|---|--------------|
|   | ° , "          |   | m            |
| B | 35 29 50.7876  | X | - 55 649.528 |
| L | 139 21 11.3247 | Y | - 43 564.320 |
| N | 0 16 43.8      | H | 41.475       |

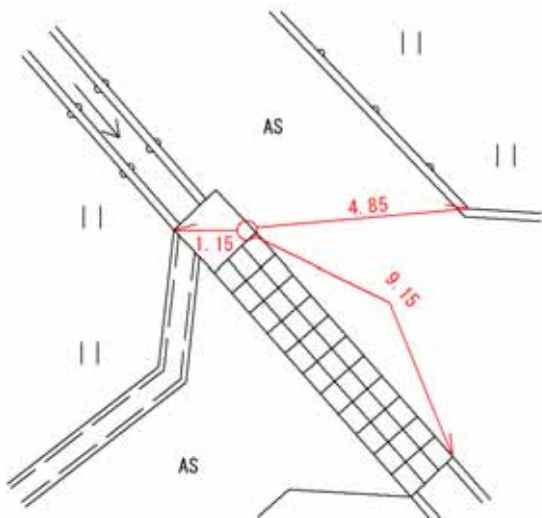
柱石長  
縮尺係数 0.999923

| 視準点の名称    |      | 平均方向角                  |      | 距　　離         |             | 備　　考 |
|-----------|------|------------------------|------|--------------|-------------|------|
| ③　NO. 088 |      | °　　′　　″<br>158 17 21.6 |      | m<br>117.569 |             |      |
| ③　NO. 073 |      | 315 08 22.0            |      | 304.306      |             |      |
|           |      |                        |      |              |             |      |
| 埋標型式      | 地　　上 | 地——中                   | 屋——上 | 標　識　番　号      | 標——石<br>金属標 |      |

「この測量成果は、国土地理院長の助言を受けて得たものである。  
(助言番号) 令7関公第263号」  
旧成果調製年月日：令和5年12月14日  
標高補正年月日：令和7年9月22日  
標高補正の方法：PatchJGD(標高版) 三角点標高補正用による標高補正(Ver. 1.0.1、  
hyokorevTR\_jgd2024\_h.Par Ver. 1.0.0)

### 3 級 基 準 点 の 記

世界測地系（測地成果2024）

|                                                                                     |   |                                                                                      |               |                   |
|-------------------------------------------------------------------------------------|---|--------------------------------------------------------------------------------------|---------------|-------------------|
| 点 名                                                                                 | 節点 NO. 073-1   |                                                                                      | 1/5万図名<br>藤 沢 | 1/25,000図名<br>厚 木 |
| 所 在 地                                                                               | 神奈川県厚木市下川入745-1番地先   |                                                                                      |               |                   |
| 所 有 者                                                                               | 厚木市   |                                                                                      |               |                   |
| 測標の種類                                                                               | 三脚 (1.500m)   | 埋 設 法                                                                                | 金属標 (地上)      |                   |
| 埋 標                                                                                 | 令和 5年12月 6日   | 埋 設 者                                                                                | 北 村 和 行       |                   |
| 観 測                                                                                 | 令和 5年12月14日   | 観 測 者                                                                                | 萩 原 理         |                   |
| 基 準 点 成 果 表                                                                         |   |                                                                                      |               |                   |
| ° / ″<br>B= 35 29 50.7876<br>L= 139 21 11.3247<br>標高= 41.475 m                      |   | m<br>X = -55649.528<br>Y = -43564.320<br>座標系= 9系                                     |               | 縮尺係数= 0.999923    |
| 備 考                                                                                 | 「この測量成果は、国土地理院長の助言を受けて得たものである。(助言番号)令7関公第263号」<br>標高補正年月日：令和7年9月22日<br>標高補正の方法：PatchJGD(標高版)三角点標高補正用による標高補正(Ver. 1.0.1、hyoukorevTR_jgd2024_h.Par Ver. 1.0.0) |                                                                                      |               |                   |
| 案 内 図 縮尺 1：25000                                                                    |   | 略 図                                                                                  |               |                   |
|  |   |  |               |                   |
| 写 真                                                                                 |   |                                                                                      |               |                   |
| 遠 景                                                                                 |   | 近 景                                                                                  |               |                   |
|  |   |  |               |                   |

（計画機関名：厚木市都市インフラ整備部道路総務課）

調製 令和8年1月30日

基準点成果表

(AREA 9)

節点 NO. 079-1

|   |                |      |            |
|---|----------------|------|------------|
|   | ° / "          |      | m          |
| B | 35 29 51.3147  | X    | -55619.641 |
| L | 139 19 23.4468 | Y    | -46282.888 |
| N | 0 17 46.4      | H    | 109.088    |
|   |                | 柱石長  |            |
|   |                | 縮尺係数 | 0.999926   |

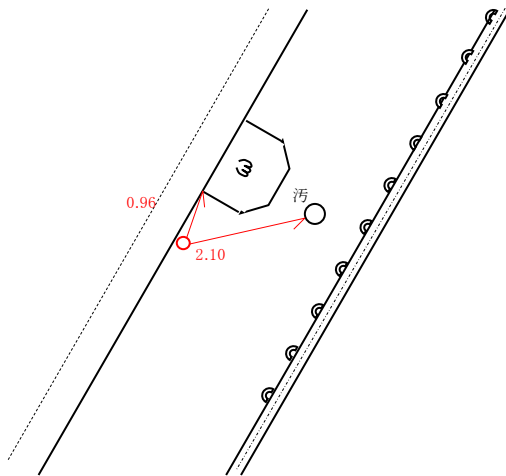
| 視準点の名称  |     | 平均方向角          |                | 距　　離    |     | 備　　考 |
|---------|-----|----------------|----------------|---------|-----|------|
| NO. 079 |     | °　'　"          |                | m       |     |      |
| NO. 083 |     | 39 55 23.3     |                | 166.665 |     |      |
|         |     | 243 18 16.0    |                | 93.665  |     |      |
| 埋標型式    | 地　上 | <del>地　中</del> | <del>屋　上</del> | 標識番号    | 金属標 |      |

「この測量成果は、国土地理院長の助言を受けて得たものである。  
(助言番号)令7関公第263号」  
旧成果調製年月日：平成24年3月27日  
標高補正年月日：令和7年9月22日  
標高補正の方法：PatchJGD(標高版)三角点標高補正用による標高補正(Ver. 1.0.1、  
hyokorevTR\_jgd2024\_h.Par Ver. 1.0.0)



3 級 基 準 点 の 記

世界測地系(測地成果2024)

|                                                                                     |   |                      |  |                                                                                      |                |          |  |
|-------------------------------------------------------------------------------------|---|----------------------|--|--------------------------------------------------------------------------------------|----------------|----------|--|
| 点 名                                                                                 | 節点 NO. 079-1                                                                                                  | 1/5万図名               |  | 1/25,000図名                                                                           |                |          |  |
|                                                                                     |   | 藤 沢                  |  | 厚 木                                                                                  |                |          |  |
| 所 在 地                                                                               |   | 神奈川県厚木市みはる野1-22-2番地先 |  |                                                                                      |                |          |  |
| 所 有 者                                                                               |   | 厚木市                  |  |                                                                                      |                |          |  |
| 測標の種類                                                                               |   | 三脚 (1.500m)          |  | 埋 設 法                                                                                |                | 金属標 (地上) |  |
| 埋 標                                                                                 |   | 平成16年7月16日           |  | 埋 設 者                                                                                |                | 川 平 諭    |  |
| 観 測                                                                                 |   | 平成16年8月4日            |  | 観 測 者                                                                                |                | 川 平 諭    |  |
| 基 準 点 成 果 表                                                                         |   |                      |  |                                                                                      |                |          |  |
| ° / ′ ″                                                                             |   | m                    |  |                                                                                      | 縮尺係数= 0.999926 |          |  |
| B = 35 29 51.3147                                                                   |   | X = -55619.641       |  |                                                                                      |                |          |  |
| L = 139 19 23.4468                                                                  |   | Y = -46282.888       |  |                                                                                      |                |          |  |
| 標高 = 109.088m                                                                       |   | 座標系 = 9系             |  |                                                                                      |                |          |  |
| 備 考                                                                                 | 「この測量成果は、国土地理院長の助言を受けて得たものである。(助言番号)令7関公第263号」                                                                |                      |  |                                                                                      |                |          |  |
|                                                                                     | 標高補正年月日：令和7年9月22日<br>標高補正の方法：PatchJGD(標高版)三角点標高補正用による標高補正<br>(Ver. 1.0.1、hyokorevTR_jgd2024_h.Par Ver. 1.0.0) |                      |  |                                                                                      |                |          |  |
| 案 内 図 縮尺 1:25000                                                                    |   |                      |  | 略 図                                                                                  |                |          |  |
|  |   |                      |  |  |                |          |  |
| 写 真                                                                                 |   |                      |  |                                                                                      |                |          |  |
| 遠 景                                                                                 |   |                      |  | 近 景                                                                                  |                |          |  |
|  |   |                      |  |  |                |          |  |

(計画機関名：厚木市都市インフラ整備部道路総務課)

調製 令和8年1月30日

基準点成果表

(AREA 9)

節点 NO. 080-1

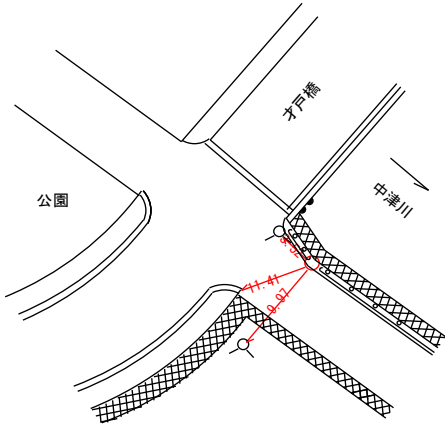
|   |                |      |            |
|---|----------------|------|------------|
|   | ° / "          |      | m          |
| B | 35 29 48.9486  | X    | -55702.242 |
| L | 139 20 39.3536 | Y    | -44370.310 |
| N | 0 17 2.4       | H    | 48.745     |
|   |                | 柱石長  |            |
|   |                | 縮尺係数 | 0.999924   |

| 視準点の名称  |    | 平均方向角         | 距離            | 備考   |     |
|---------|----|---------------|---------------|------|-----|
| NO. 080 |    | ° / "         | m             |      |     |
|         |    | 58 9 22.6     | 210.634       |      |     |
| NO. 086 |    | 268 1 24.3    | 225.061       |      |     |
| 埋標型式    | 地上 | <del>地中</del> | <del>屋上</del> | 標識番号 | 金属標 |

「この測量成果は、国土地理院長の助言を受けて得たものである。  
(助言番号)令7関公第263号」  
旧成果調製年月日：平成24年3月27日  
標高補正年月日：令和7年9月22日  
標高補正の方法：PatchJGD(標高版)三角点標高補正用による標高補正(Ver. 1.0.1、  
hyokorevTR\_jgd2024\_h.Par Ver. 1.0.0)

3 級 基 準 点 の 記

世界測地系(測地成果2024)

|                                                                                     |   |                                                                                      |          |                |
|-------------------------------------------------------------------------------------|---|--------------------------------------------------------------------------------------|----------|----------------|
| 点 名                                                                                 | 節点 NO.080-1   |                                                                                      | 1/5万図名   | 1/25,000図名     |
|                                                                                     |   |                                                                                      | 藤 沢      | 厚 木            |
| 所 在 地                                                                               | 神奈川県厚木市三田3209番地先   |                                                                                      |          |                |
| 所 有 者                                                                               | 厚木市   |                                                                                      |          |                |
| 測標の種類                                                                               | 三脚 (1.500m)   | 埋 設 法                                                                                | 金属標 (地上) |                |
| 埋 標                                                                                 | 平成16年7月1日   | 埋 設 者                                                                                | 高 島 重 美  |                |
| 観 測                                                                                 | 平成16年8月3日   | 観 測 者                                                                                | 谷 口 健 一  |                |
| 基 準 点 成 果 表                                                                         |   |                                                                                      |          |                |
| ° ' "                                                                               |   | m                                                                                    |          | 縮尺係数= 0.999924 |
| B = 35 29 48.9486                                                                   |   | X = -55702.242                                                                       |          |                |
| L = 139 20 39.3536                                                                  |   | Y = -44370.310                                                                       |          |                |
| 標高 = 48.745m                                                                        |   | 座標系 = 9系                                                                             |          |                |
| 備 考                                                                                 | 「この測量成果は、国土地理院長の助言を受けて得たものである。(助言番号)令7関公第263号」<br>標高補正年月日：令和7年9月22日<br>標高補正の方法：PatchJGD(標高版)三角点標高補正用による標高補正<br>(Ver. 1.0.1、hyokorevTR_jgd2024_h.Par Ver. 1.0.0) |                                                                                      |          |                |
| 案 内 図 縮尺 1:25000                                                                    |   | 略 図                                                                                  |          |                |
|  |   |  |          |                |
| 写 真                                                                                 |   |                                                                                      |          |                |
| 遠 景                                                                                 |   | 近 景                                                                                  |          |                |
|  |   |  |          |                |

(計画機関名：厚木市都市インフラ整備部道路総務課)

調製 令和8年1月30日

基準点成果表

(AREA 9)

節点 NO. 083-1

|   |                |      |            |
|---|----------------|------|------------|
|   | ° / "          |      | m          |
| B | 35 29 48.8030  | X    | -55695.991 |
| L | 139 19 15.3955 | Y    | -46486.191 |
| N | 0 17 51.1      | H    | 99.981     |
|   |                | 柱石長  |            |
|   |                | 縮尺係数 | 0.999927   |

| 視準点の名称  |     | 平均方向角          |                | 距　　離    |     | 備　　考 |
|---------|-----|----------------|----------------|---------|-----|------|
| NO. 083 |     | °　'　"          |                | m       |     |      |
| NO. 090 |     | 74　0　45.8      |                | 124.450 |     |      |
|         |     | 209　49　50.6    |                | 165.077 |     |      |
| 埋標型式    | 地　上 | <del>地　中</del> | <del>屋　上</del> | 標識番号    | 金属標 |      |

「この測量成果は、国土地理院長の助言を受けて得たものである。  
(助言番号)令7関公第263号」  
旧成果調製年月日：平成24年3月27日  
標高補正年月日：令和7年9月22日  
標高補正の方法：PatchJGD(標高版)三角点標高補正用による標高補正(Ver. 1.0.1、  
hyokorevTR\_jgd2024\_h.Par Ver. 1.0.0)

3 級 基 準 点 の 記

世界測地系(測地成果2024)

|                                                                    |   |                                                   |          |                 |
|--------------------------------------------------------------------|---|---------------------------------------------------|----------|-----------------|
| 点 名                                                                | 節点 NO.083-1   |                                                   | 1/5万図名   | 1/25,000図名      |
|                                                                    |   |                                                   | 藤 沢      | 厚 木             |
| 所 在 地                                                              | 神奈川県厚木市みはる野1-2-1番地先   |                                                   |          |                 |
| 所 有 者                                                              | 厚木市   |                                                   |          |                 |
| 測標の種類                                                              | 三脚 (1.500m)   | 埋 設 法                                             | 金属標 (地上) |                 |
| 埋 標                                                                | 平成16年7月16日   | 埋 設 者                                             | 川 平 諭    |                 |
| 観 測                                                                | 平成16年8月5日   | 観 測 者                                             | 川 平 諭    |                 |
| 基 準 点 成 果 表                                                        |   |                                                   |          |                 |
| ° / ′ ″<br>B = 35 29 48.8030<br>L = 139 19 15.3955<br>標高 = 99.981m |   | m<br>X = -55695.991<br>Y = -46486.191<br>座標系 = 9系 |          | 縮尺係数 = 0.999927 |
| 備 考                                                                | 「この測量成果は、国土地理院長の助言を受けて得たものである。(助言番号)令7関公第263号」<br>標高補正年月日：令和7年9月22日<br>標高補正の方法：PatchJGD(標高版)三角点標高補正用による標高補正<br>(Ver. 1.0.1、hyokorevTR_jgd2024_h.Par Ver. 1.0.0) |                                                   |          |                 |
| 案 内 図 縮尺 1:25000                                                   |   |                                                   | 略 図      |                 |
|                                                                    |   |                                                   |          |                 |
| 写 真                                                                |   |                                                   |          |                 |
| 遠 景                                                                |   |                                                   | 近 景      |                 |
|                                                                    |   |                                                   |          |                 |

基準点成果表

(AREA 9)

節点 NO.087-1

|                  |               |   |
|------------------|---------------|---|
|                  | ° / "         | m |
| B 35 29 47.0229  | X -55747.744  |   |
| L 139 18 51.8200 | Y -47080.616  |   |
| N 0 18 04.8      | H 86.226      |   |
|                  | 柱石長           |   |
|                  | 縮尺係数 0.999927 |   |

| 視準点の名称    |     | 平均方向角               |                | 距　　離        |                       | 備　　考 |
|-----------|-----|---------------------|----------------|-------------|-----------------------|------|
| ③ NO. 087 |     | ° / ″<br>65 56 27.1 |                | m<br>92.135 |                       |      |
| ② NO. 11  |     | 147 25 59.3         |                | 106.534     |                       |      |
| ③ NO. 460 |     | 338 22 17.7         |                | 109.095     |                       |      |
| 埋標型式      | 地　上 | <del>地　中</del>      | <del>量　土</del> | 標識番号        | <del>標　石</del><br>金属標 |      |

「この測量成果は、国土地理院長の助言を受けて得たものである。  
(助言番号)令7関公第263号」  
旧成果調製年月日：令和4年11月16日  
標高補正年月日：令和7年9月22日  
標高補正の方法：PatchJGD(標高版)三角点標高補正用による標高補正(Ver. 1.0.1、  
hyokorevTR\_jgd2024\_h.Par Ver. 1.0.0)



3 級 基 準 点 の 記

世界測地系(測地成果2024)

|                    |              |                                                                                      |  |                |  |                |  |
|--------------------|--------------|--------------------------------------------------------------------------------------|--|----------------|--|----------------|--|
| 点 名                | 節点 NO. 087-1 | 1/5万図名                                                                               |  | 1/25,000図名     |  |                |  |
|                    |              | 藤 沢                                                                                  |  | 厚 木            |  |                |  |
| 所 在 地              |              | 神奈川県厚木市上荻野5671番地先                                                                    |  |                |  |                |  |
| 所 有 者              |              | 厚木市                                                                                  |  |                |  |                |  |
| 測標の種類              |              | 三脚 (1.500m)                                                                          |  | 埋 設 法          |  | 金属標 (地上)       |  |
| 埋 標                |              | 平成16年7月14日                                                                           |  | 埋 設 者          |  | 川 平 諭          |  |
| 観 測                |              | 令和4年11月10日                                                                           |  | 観 測 者          |  | 萩 原 理          |  |
| 基 準 点 成 果 表        |              |                                                                                      |  |                |  |                |  |
| ° / "              |              |                                                                                      |  | m              |  | 縮尺係数= 0.999927 |  |
| B = 35 29 47.0229  |              |                                                                                      |  | X = -55747.744 |  |                |  |
| L = 139 18 51.8200 |              |                                                                                      |  | Y = -47080.616 |  |                |  |
| 標高 = 86.226m       |              |                                                                                      |  | 座標系 = 9系       |  |                |  |
| 備 考                |              | 「この測量成果は、国土地理院長の助言を受けて得たものである。(助言番号)令7関公第263号」                                       |  |                |  |                |  |
|                    |              | 標高補正年月日：令和7年9月22日                                                                    |  |                |  |                |  |
|                    |              | 標高補正の方法：PatchJGD(標高版)三角点標高補正用による標高補正(Ver. 1.0.1、hyokorevTR_jgd2024_h.Par Ver. 1.0.0) |  |                |  |                |  |
| 案 内 図 縮尺 1:25000   |              |                                                                                      |  | 略 図            |  |                |  |
|                    |              |                                                                                      |  |                |  |                |  |
| 写 真                |              |                                                                                      |  |                |  |                |  |
| 遠 景                |              |                                                                                      |  | 近 景            |  |                |  |
|                    |              |                                                                                      |  |                |  |                |  |



基準点成果表

(AREA 9)

節点 NO. 087-2

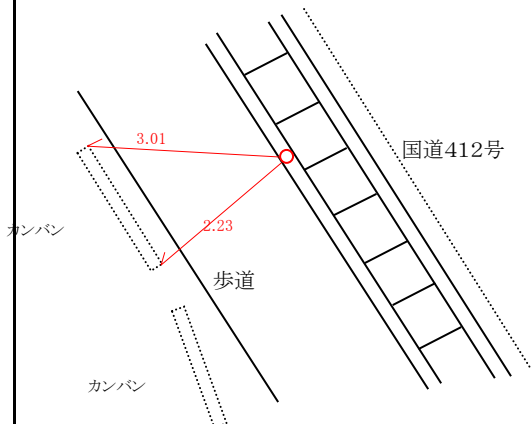
|   |                |      |            |
|---|----------------|------|------------|
|   | ° / "          |      | m          |
| B | 35 29 44.2517  | X    | -55833.991 |
| L | 139 18 58.2340 | Y    | -46919.421 |
| N | 0 18 1.0       | H    | 83.923     |
|   |                | 柱石長  |            |
|   |                | 縮尺係数 | 0.999927   |

| 視準点の名称  |    | 平均方向角         | 距離            | 備考   |     |
|---------|----|---------------|---------------|------|-----|
| NO. 093 |    | ° / "         | m             |      |     |
|         |    | 136 43 59.0   | 143.616       |      |     |
| NO. 087 |    | 328 5 31.6    | 145.848       |      |     |
| 埋標型式    | 地上 | <del>地中</del> | <del>屋上</del> | 標識番号 | 金属標 |

「この測量成果は、国土地理院長の助言を受けて得たものである。  
(助言番号)令7関公第263号」  
旧成果調製年月日：平成24年3月27日  
標高補正年月日：令和7年9月22日  
標高補正の方法：PatchJGD(標高版)三角点標高補正用による標高補正(Ver. 1.0.1、  
hyokorevTR\_jgd2024\_h.Par Ver. 1.0.0)

3 級 基 準 点 の 記

世界測地系(測地成果2024)

|                                                                                     |  |   |  |                                                                                      |  |            |  |
|-------------------------------------------------------------------------------------|--|---|--|--------------------------------------------------------------------------------------|--|------------|--|
| 点 名                                                                                 |  | 節点 NO.087-2   |  | 1/5万図名                                                                               |  | 1/25,000図名 |  |
|                                                                                     |  |   |  | 藤 沢                                                                                  |  | 厚 木        |  |
| 所 在 地                                                                               |  | 神奈川県厚木市上荻野833番地先   |  |                                                                                      |  |            |  |
| 所 有 者                                                                               |  | 神奈川県   |  |                                                                                      |  |            |  |
| 測標の種類                                                                               |  | 三脚 (1.500m)   |  | 埋 設 法                                                                                |  | 金属標 (地上)   |  |
| 埋 標                                                                                 |  | 平成16年7月14日   |  | 埋 設 者                                                                                |  | 川 平 諭      |  |
| 観 測                                                                                 |  | 平成16年8月3日   |  | 観 測 者                                                                                |  | 川 平 諭      |  |
| 基 準 点 成 果 表                                                                         |  |   |  |                                                                                      |  |            |  |
| ° / "                                                                               |  | m   |  | 縮尺係数= 0.999927                                                                       |  |            |  |
| B = 35 29 44.2517                                                                   |  | X = -55833.991   |  |                                                                                      |  |            |  |
| L = 139 18 58.2340                                                                  |  | Y = -46919.421   |  |                                                                                      |  |            |  |
| 標高 = 83.923m                                                                        |  | 座標系 = 9系   |  |                                                                                      |  |            |  |
| 備 考                                                                                 |  | 「この測量成果は、国土地理院長の助言を受けて得たものである。(助言番号)令7関公第263号」<br>標高補正年月日：令和7年9月22日<br>標高補正の方法：PatchJGD(標高版)三角点標高補正用による標高補正<br>(Ver. 1.0.1、hyokorevTR_jgd2024_h.Par Ver. 1.0.0) |  |                                                                                      |  |            |  |
| 案 内 図 縮尺 1:25000                                                                    |  |   |  | 略 図                                                                                  |  |            |  |
|  |  |   |  |  |  |            |  |
| 写 真                                                                                 |  |   |  |                                                                                      |  |            |  |
| 遠 景                                                                                 |  |   |  | 近 景                                                                                  |  |            |  |
|  |  |   |  |  |  |            |  |

(計画機関名：厚木市都市インフラ整備部道路総務課)

調製 令和8年1月30日

基準点成果表

(AREA 9)

節点 NO. 088-1

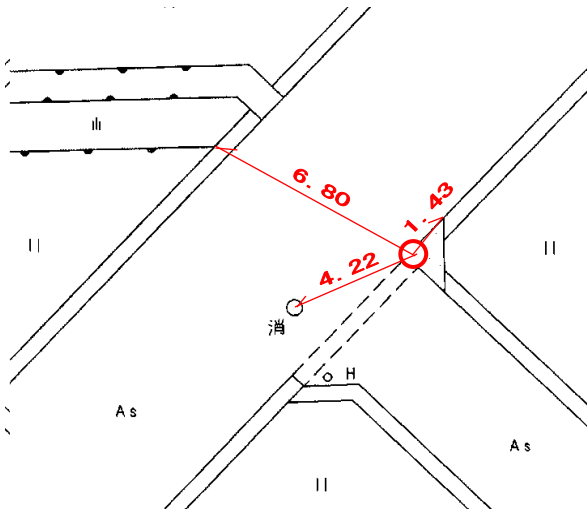
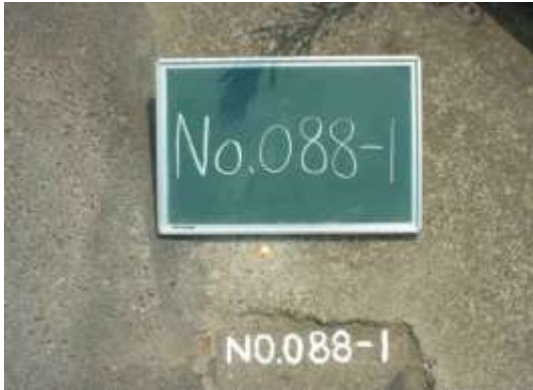
|                  |       |               |   |
|------------------|-------|---------------|---|
|                  | ° / " |               | m |
| B 35 29 43.8695  |       | X -55863.238  |   |
| L 139 21 15.5408 |       | Y -43459.103  |   |
| N 0 16 41.3      |       | H 40.411      |   |
|                  |       | 柱石長           |   |
|                  |       | 縮尺係数 0.999923 |   |

| 視準点の名称    |     | 平均方向角                |                | 距　　離         |     | 備　　考 |
|-----------|-----|----------------------|----------------|--------------|-----|------|
| NO. 088-2 |     | ° / ″<br>253 24 24.6 |                | m<br>160.195 |     |      |
| NO. 088   |     | 329 25 36.0          |                | 121.370      |     |      |
| 埋標型式      | 地　上 | <del>地　中</del>       | <del>屋　上</del> | 標識番号         | 金属標 |      |

「この測量成果は、国土地理院長の助言を受けて得たものである。  
(助言番号)令7関公第263号」  
旧成果調製年月日：平成24年3月27日  
標高補正年月日：令和7年9月22日  
標高補正の方法：PatchJGD(標高版)三角点標高補正用による標高補正(Ver. 1.0.1、  
hyokorevTR\_jgd2024\_h.Par Ver. 1.0.0)

3 級 基 準 点 の 記

世界測地系(測地成果2024)

|                                                                                     |   |                         |  |                                                                                      |                |          |  |
|-------------------------------------------------------------------------------------|---|-------------------------|--|--------------------------------------------------------------------------------------|----------------|----------|--|
| 点 名                                                                                 | 節点 NO.088-1                                                                                                   | 1/5万図名                  |  | 1/25,000図名                                                                           |                |          |  |
|                                                                                     |   | 藤 沢                     |  | 厚 木                                                                                  |                |          |  |
| 所 在 地                                                                               |   | 神奈川県厚木市下川入字十二ノ城882-1番地先 |  |                                                                                      |                |          |  |
| 所 有 者                                                                               |   | 厚木市                     |  |                                                                                      |                |          |  |
| 測標の種類                                                                               |   | 三脚 (1.500m)             |  | 埋 設 法                                                                                |                | 金属標 (地上) |  |
| 埋 標                                                                                 |   | 平成16年6月29日              |  | 埋 設 者                                                                                |                | 長谷川 秀明   |  |
| 観 測                                                                                 |   | 平成16年7月26日              |  | 観 測 者                                                                                |                | 大 橋 誠    |  |
| 基 準 点 成 果 表                                                                         |   |                         |  |                                                                                      |                |          |  |
| ° / ″                                                                               |   | m                       |  |                                                                                      | 縮尺係数= 0.999923 |          |  |
| B = 35 29 43.8695                                                                   |   | X = -55863.238          |  |                                                                                      |                |          |  |
| L = 139 21 15.5408                                                                  |   | Y = -43459.103          |  |                                                                                      |                |          |  |
| 標高 = 40.411m                                                                        |   | 座標系 = 9系                |  |                                                                                      |                |          |  |
| 備 考                                                                                 | 「この測量成果は、国土地理院長の助言を受けて得たものである。(助言番号)令7関公第263号」                                                                |                         |  |                                                                                      |                |          |  |
|                                                                                     | 標高補正年月日：令和7年9月22日<br>標高補正の方法：PatchJGD(標高版)三角点標高補正用による標高補正<br>(Ver. 1.0.1、hyokorevTR_jgd2024_h.Par Ver. 1.0.0) |                         |  |                                                                                      |                |          |  |
| 案 内 図 縮尺 1:25000                                                                    |   |                         |  | 略 図                                                                                  |                |          |  |
|  |   |                         |  |   |                |          |  |
| 写 真                                                                                 |   |                         |  |                                                                                      |                |          |  |
| 遠 景                                                                                 |   |                         |  | 近 景                                                                                  |                |          |  |
|  |   |                         |  |  |                |          |  |

(計画機関名：厚木市都市インフラ整備部道路総務課)

調製 令和8年1月30日

基準点成果表

(AREA 9)

節点 NO. 088-2

|   |               |      |            |
|---|---------------|------|------------|
|   | ° / "         |      | m          |
| B | 35 29 42.3609 | X    | -55908.982 |
| L | 139 21 9.4585 | Y    | -43612.615 |
| N | 0 16 44.8     | H    | 41.629     |
|   |               | 柱石長  |            |
|   |               | 縮尺係数 | 0.999923   |

| 視準点の名称    |    | 平均方向角         | 距離            | 備考   |     |
|-----------|----|---------------|---------------|------|-----|
| NO. 088-1 |    | ° / "         | m             |      |     |
|           |    | 73 24 24.6    | 160.195       |      |     |
| NO. 100   |    | 184 34 36.0   | 198.228       |      |     |
| 埋標型式      | 地上 | <del>地中</del> | <del>屋上</del> | 標識番号 | 金属標 |

「この測量成果は、国土地理院長の助言を受けて得たものである。  
(助言番号)令7関公第263号」  
旧成果調製年月日：平成24年3月27日  
標高補正年月日：令和7年9月22日  
標高補正の方法：PatchJGD(標高版)三角点標高補正用による標高補正(Ver. 1.0.1、  
hyokorevTR\_jgd2024\_h.Par Ver. 1.0.0)

3 級 基 準 点 の 記

世界測地系(測地成果2024)

|                    |   |                        |  |                 |  |          |  |
|--------------------|---|------------------------|--|-----------------|--|----------|--|
| 点 名                | 節点 NO. 088-2   | 1/5万図名                 |  | 1/25, 000図名     |  |          |  |
|                    |   | 藤 沢                    |  | 厚 木             |  |          |  |
| 所 在 地              |   | 神奈川県厚木市下川十二ノ城1005-3番地先 |  |                 |  |          |  |
| 所 有 者              |   | 厚木市                    |  |                 |  |          |  |
| 測標の種類              |   | 三脚 (1. 500m)           |  | 埋 設 法           |  | 金属標 (地上) |  |
| 埋 標                |   | 平成16年6月29日             |  | 埋 設 者           |  | 長谷川 秀明   |  |
| 観 測                |   | 平成16年7月26日             |  | 観 測 者           |  | 大 橋 誠    |  |
| 基 準 点 成 果 表        |   |                        |  |                 |  |          |  |
| ° / ″              |   | m                      |  | 縮尺係数= 0. 999923 |  |          |  |
| B = 35 29 42. 3609 |   | X = -55908. 982        |  |                 |  |          |  |
| L = 139 21 9. 4585 |   | Y = -43612. 615        |  |                 |  |          |  |
| 標高 = 41. 629m      |   | 座標系 = 9系               |  |                 |  |          |  |
| 備 考                | 「この測量成果は、国土地理院長の助言を受けて得たものである。(助言番号)令7関公第263号」                                                                     |                        |  |                 |  |          |  |
|                    | 標高補正年月日：令和7年9月22日<br>標高補正の方法：PatchJGD(標高版)三角点標高補正用による標高補正<br>(Ver. 1. 0. 1、hyokorevTR_jgd2024_h. Par Ver. 1. 0. 0) |                        |  |                 |  |          |  |
| 案 内 図 縮尺 1:25000   |   |                        |  | 略 図             |  |          |  |
|                    |   |                        |  |                 |  |          |  |
| 写 真                |   |                        |  |                 |  |          |  |
| 遠 景                |   |                        |  | 近 景             |  |          |  |
|                    |   |                        |  |                 |  |          |  |

(計画機関名：厚木市都市インフラ整備部道路総務課)

調製 令和8年1月30日



基準点成果表

(AREA 9)

節点 NO. 090-1

|   |               |      |            |
|---|---------------|------|------------|
|   | ° / "         |      | m          |
| B | 35 29 42.3346 | X    | -55894.572 |
| L | 139 19 9.6481 | Y    | -46632.073 |
| N | 0 17 54.4     | H    | 83.571     |
|   |               | 柱石長  |            |
|   |               | 縮尺係数 | 0.999927   |

| 視準点の名称  |     | 平均方向角          |                | 距　　離    |     | 備　　考 |
|---------|-----|----------------|----------------|---------|-----|------|
| NO. 090 |     | °　'　"          |                | m       |     |      |
| NO. 099 |     | 49　1　30.6      |                | 84.473  |     |      |
|         |     | 206　18　4.5     |                | 175.230 |     |      |
| 埋標型式    | 地　上 | <del>地　中</del> | <del>屋　上</del> | 標識番号    | 金属標 |      |

「この測量成果は、国土地理院長の助言を受けて得たものである。  
(助言番号)令7関公第263号」  
旧成果調製年月日：平成24年3月27日  
標高補正年月日：令和7年9月22日  
標高補正の方法：PatchJGD(標高版)三角点標高補正用による標高補正(Ver. 1.0.1、  
hyokorevTR\_jgd2024\_h.Par Ver. 1.0.0)

3 級 基 準 点 の 記

世界測地系(測地成果2024)

|                                                                                     |  |   |  |                                                                                      |  |            |  |
|-------------------------------------------------------------------------------------|--|---|--|--------------------------------------------------------------------------------------|--|------------|--|
| 点 名                                                                                 |  | 節点 NO. 090-1   |  | 1/5万図名                                                                               |  | 1/25,000図名 |  |
|                                                                                     |  |   |  | 藤 沢                                                                                  |  | 厚 木        |  |
| 所 在 地                                                                               |  | 神奈川県厚木市上荻野257-1番地先   |  |                                                                                      |  |            |  |
| 所 有 者                                                                               |  | 厚木市   |  |                                                                                      |  |            |  |
| 測標の種類                                                                               |  | 三脚 (1.500m)   |  | 埋 設 法                                                                                |  | 金属標 (地上)   |  |
| 埋 標                                                                                 |  | 平成16年7月16日   |  | 埋 設 者                                                                                |  | 川 平 諭      |  |
| 観 測                                                                                 |  | 平成16年8月5日   |  | 観 測 者                                                                                |  | 川 平 諭      |  |
| 基 準 点 成 果 表                                                                         |  |   |  |                                                                                      |  |            |  |
| ° / ″                                                                               |  | m   |  | 縮尺係数= 0.999927                                                                       |  |            |  |
| B = 35 29 42.3346                                                                   |  | X = -55894.572   |  |                                                                                      |  |            |  |
| L = 139 19 9.6481                                                                   |  | Y = -46632.073   |  |                                                                                      |  |            |  |
| 標高= 83.571m                                                                         |  | 座標系= 9系   |  |                                                                                      |  |            |  |
| 備 考                                                                                 |  | 「この測量成果は、国土地理院長の助言を受けて得たものである。(助言番号)令7関公第263号」<br>標高補正年月日：令和7年9月22日<br>標高補正の方法：PatchJGD(標高版)三角点標高補正用による標高補正<br>(Ver. 1.0.1、hyokorevTR_jgd2024_h.Par Ver. 1.0.0) |  |                                                                                      |  |            |  |
| 案 内 図 縮尺 1:25000                                                                    |  |   |  | 略 図                                                                                  |  |            |  |
|  |  |   |  |  |  |            |  |
| 写 真                                                                                 |  |   |  |                                                                                      |  |            |  |
| 遠 景                                                                                 |  |   |  | 近 景                                                                                  |  |            |  |
|  |  |   |  |  |  |            |  |

(計画機関名：厚木市都市インフラ整備部道路総務課)

調製 令和8年1月30日

基準点成果表

(AREA 9)

節点 NO. 095-1

|   |                |   |              |
|---|----------------|---|--------------|
|   | ° ' "          |   | m            |
| B | 35 29 39.8317  | X | - 55 973.447 |
| L | 139 19 22.9759 | Y | - 46 296.586 |
| N | 0 17 46.6      | H | 93.720       |

柱石長  
縮尺係数 0.999926

| 視準点の名称    |      | 平均方向角                |      | 距　　離         |            | 備　　考 |
|-----------|------|----------------------|------|--------------|------------|------|
| ③　NO. 096 |      | °　’　”<br>121 06 01.9 |      | m<br>110.761 |            |      |
| ③　NO. 095 |      | 260 21 39.2          |      | 103.776      |            |      |
| 埋標型式      | 地　　上 | 地　　中                 | 屋　　上 | 標　識　番　号      | 標　石<br>金属標 |      |

「この測量成果は、国土地理院長の助言を受けて得たものである。  
(助言番号) 令7関公第263号」  
旧成果調製年月日：令和5年12月14日  
標高補正年月日：令和7年9月22日  
標高補正の方法：PatchJGD(標高版) 三角点標高補正用による標高補正 (Ver. 1.0.1、  
hyokorevTR\_jgd2024\_h.Par Ver. 1.0.0)

3 級 基 準 点 の 記

世界測地系（測地成果2024）

|                                                                |   |                                                  |                |
|----------------------------------------------------------------|---|--------------------------------------------------|----------------|
| 点 名                                                            | 節点 NO. 095-1                                                                                               | 1/5万図名                                           | 1/25,000図名     |
|                                                                |   | 藤 沢                                              | 厚 木            |
| 所 在 地                                                          | 神奈川県厚木市鳶尾五丁目11番9地先                                                                                         |                                                  |                |
| 所 有 者                                                          | 厚木市   |                                                  |                |
| 測標の種類                                                          | 三脚 (1.500m)                                                                                                | 埋 設 法                                            | 金属標 (地上)       |
| 埋 標                                                            | 令和 5年12月 6日                                                                                                | 埋 設 者                                            | 北 村 和 行        |
| 観 測                                                            | 令和 5年12月14日                                                                                                | 観 測 者                                            | 萩 原 理          |
| 基 準 点 成 果 表                                                    |   |                                                  |                |
| ° / ″<br>B= 35 29 39.8317<br>L= 139 19 22.9759<br>標高= 93.720 m |   | m<br>X = -55973.447<br>Y = -46296.586<br>座標系= 9系 | 縮尺係数= 0.999926 |
| 備 考                                                            | 「この測量成果は、国土地理院長の助言を受けて得たものである。（助言番号）令7関公第263号」                                                             |                                                  |                |
|                                                                | 標高補正年月日：令和7年9月22日<br>標高補正の方法：PatchJGD(標高版)三角点標高補正用による標高補正(Ver. 1.0.1、hyoukorevTR_jgd2024_h.Par Ver. 1.0.0) |                                                  |                |
| 案 内 図 縮尺 1：25000                                               |   | 略 図                                              |                |
|                                                                |   |                                                  |                |
| 写 真                                                            |   |                                                  |                |
| 遠 景                                                            |   | 近 景                                              |                |
|                                                                |   |                                                  |                |

基準点成果表

(AREA 9)

節点 NO. 096-1

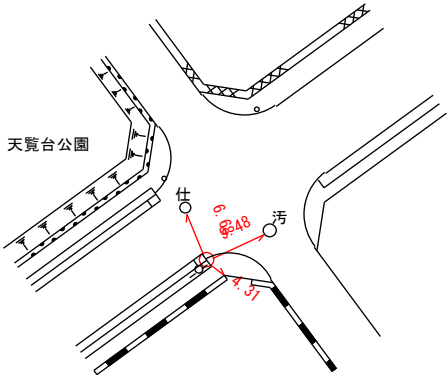
|   |                |      |            |
|---|----------------|------|------------|
|   | ° / "          |      | m          |
| B | 35 29 33.9372  | X    | -56156.162 |
| L | 139 19 31.1779 | Y    | -46090.812 |
| N | 0 17 41.8      | H    | 94.983     |
|   |                | 柱石長  |            |
|   |                | 縮尺係数 | 0.999926   |

| 視準点の名称  |    | 平均方向角         | 距離            | 備考   |     |
|---------|----|---------------|---------------|------|-----|
| NO. 107 |    | ° / "         | m             |      |     |
|         |    | 134 38 9.0    | 166.884       |      |     |
| NO. 096 |    | 318 31 30.6   | 167.523       |      |     |
| 埋標型式    | 地上 | <del>地中</del> | <del>屋上</del> | 標識番号 | 金属標 |

「この測量成果は、国土地理院長の助言を受けて得たものである。  
(助言番号)令7関公第263号」  
旧成果調製年月日：平成24年3月27日  
標高補正年月日：令和7年9月22日  
標高補正の方法：PatchJGD(標高版)三角点標高補正用による標高補正(Ver. 1.0.1、  
hyokorevTR\_jgd2024\_h.Par Ver. 1.0.0)

3 級 基 準 点 の 記

世界測地系(測地成果2024)

|                                                                                     |   |                |                                                                                      |                |
|-------------------------------------------------------------------------------------|---|----------------|--------------------------------------------------------------------------------------|----------------|
| 点 名                                                                                 | 節点 NO. 096-1   |                | 1/5万図名                                                                               | 1/25,000図名     |
|                                                                                     |   |                | 藤 沢                                                                                  | 厚 木            |
| 所 在 地                                                                               | 神奈川県厚木市鳶尾4丁目7-12番地先   |                |                                                                                      |                |
| 所 有 者                                                                               | 厚木市   |                |                                                                                      |                |
| 測標の種類                                                                               | 三脚 (1.500m)   | 埋 設 法          | 金属標 (地上)                                                                             |                |
| 埋 標                                                                                 | 平成16年7月5日   | 埋 設 者          | 高 島 重 美                                                                              |                |
| 観 測                                                                                 | 平成16年7月30日   | 観 測 者          | 谷 口 健 一                                                                              |                |
| 基 準 点 成 果 表                                                                         |   |                |                                                                                      |                |
| ° ' "                                                                               |   | m              |                                                                                      | 縮尺係数= 0.999926 |
| B = 35 29 33.9372                                                                   |   | X = -56156.162 |                                                                                      |                |
| L = 139 19 31.1779                                                                  |   | Y = -46090.812 |                                                                                      |                |
| 標高 = 94.983m                                                                        |   | 座標系 = 9系       |                                                                                      |                |
| 備 考                                                                                 | 「この測量成果は、国土地理院長の助言を受けて得たものである。(助言番号)令7関公第263号」<br>標高補正年月日：令和7年9月22日<br>標高補正の方法：PatchJGD(標高版)三角点標高補正用による標高補正<br>(Ver. 1.0.1、hyokorevTR_jgd2024_h.Par Ver. 1.0.0) |                |                                                                                      |                |
| 案 内 図 縮尺 1:25000                                                                    |   |                | 略 図                                                                                  |                |
|  |   |                |  |                |
| 写 真                                                                                 |   |                |                                                                                      |                |
| 遠 景                                                                                 |   |                | 近 景                                                                                  |                |
|  |   |                |  |                |

(計画機関名：厚木市都市インフラ整備部道路総務課)

調製 令和8年1月30日



基準点成果表

(AREA 9)

節点 NO. 100-1

|                  |       |               |   |
|------------------|-------|---------------|---|
|                  | ° / " |               | m |
| B 35 29 28.6499  |       | X -56331.784  |   |
| L 139 21 11.6947 |       | Y -43558.315  |   |
| N 0 16 43.4      |       | H 39.465      |   |
|                  |       | 柱石長           |   |
|                  |       | 縮尺係数 0.999923 |   |

| 視準点の名称   |     | 平均方向角          |                | 距　　離    |     | 備　　考 |
|----------|-----|----------------|----------------|---------|-----|------|
| ② NO. 14 |     | ° / "          |                | m       |     |      |
| NO. 100  |     | 156 58 47.4    |                | 193.676 |     |      |
|          |     | 342 42 27.1    |                | 235.901 |     |      |
| 埋標型式     | 地　上 | <del>地　中</del> | <del>屋　上</del> | 標識番号    | 金属標 |      |

「この測量成果は、国土地理院長の助言を受けて得たものである。  
(助言番号)令7関公第263号」  
旧成果調製年月日：平成24年3月27日  
標高補正年月日：令和7年9月22日  
標高補正の方法：PatchJGD(標高版)三角点標高補正用による標高補正(Ver. 1.0.1、  
hyokorevTR\_jgd2024\_h.Par Ver. 1.0.0)

3 級 基 準 点 の 記

世界測地系(測地成果2024)

|                    |  |   |  |                |  |            |  |
|--------------------|--|---|--|----------------|--|------------|--|
| 点 名                |  | 節点 NO. 100-1   |  | 1/5万図名         |  | 1/25,000図名 |  |
|                    |  |   |  | 藤 沢            |  | 厚 木        |  |
| 所 在 地              |  | 神奈川県厚木市下川入字十五ノ城1296番地先   |  |                |  |            |  |
| 所 有 者              |  | 厚木市   |  |                |  |            |  |
| 測標の種類              |  | 三脚 (1.500m)   |  | 埋 設 法          |  | 金属標 (地上)   |  |
| 埋 標                |  | 平成16年6月29日   |  | 埋 設 者          |  | 長谷川 秀明     |  |
| 観 測                |  | 平成16年7月26日   |  | 観 測 者          |  | 大 橋 誠      |  |
| 基 準 点 成 果 表        |  |   |  |                |  |            |  |
| ° / ″              |  | m   |  | 縮尺係数= 0.999923 |  |            |  |
| B = 35 29 28.6499  |  | X = -56331.784   |  |                |  |            |  |
| L = 139 21 11.6947 |  | Y = -43558.315   |  |                |  |            |  |
| 標高 = 39.465m       |  | 座標系 = 9系   |  |                |  |            |  |
| 備 考                |  | 「この測量成果は、国土地理院長の助言を受けて得たものである。(助言番号)令7関公第263号」<br>標高補正年月日：令和7年9月22日<br>標高補正の方法：PatchJGD(標高版)三角点標高補正用による標高補正<br>(Ver. 1.0.1、hyokorevTR_jgd2024_h.Par Ver. 1.0.0) |  |                |  |            |  |
| 案 内 図 縮尺 1:25000   |  |   |  | 略 図            |  |            |  |
|                    |  |   |  |                |  |            |  |
| 写 真                |  |   |  |                |  |            |  |
| 遠 景                |  |   |  | 近 景            |  |            |  |
|                    |  |   |  |                |  |            |  |

(計画機関名：厚木市都市インフラ整備部道路総務課)

調製 令和8年1月30日